


# 出来形確認測量図

S=1:500

宮台6丁目3

95BL2-6=②  
 95BL2-5=③  
 95BL2-4=④  
 95BL2-3=⑤  
 95BL2-2=⑥

95BL2-7=①

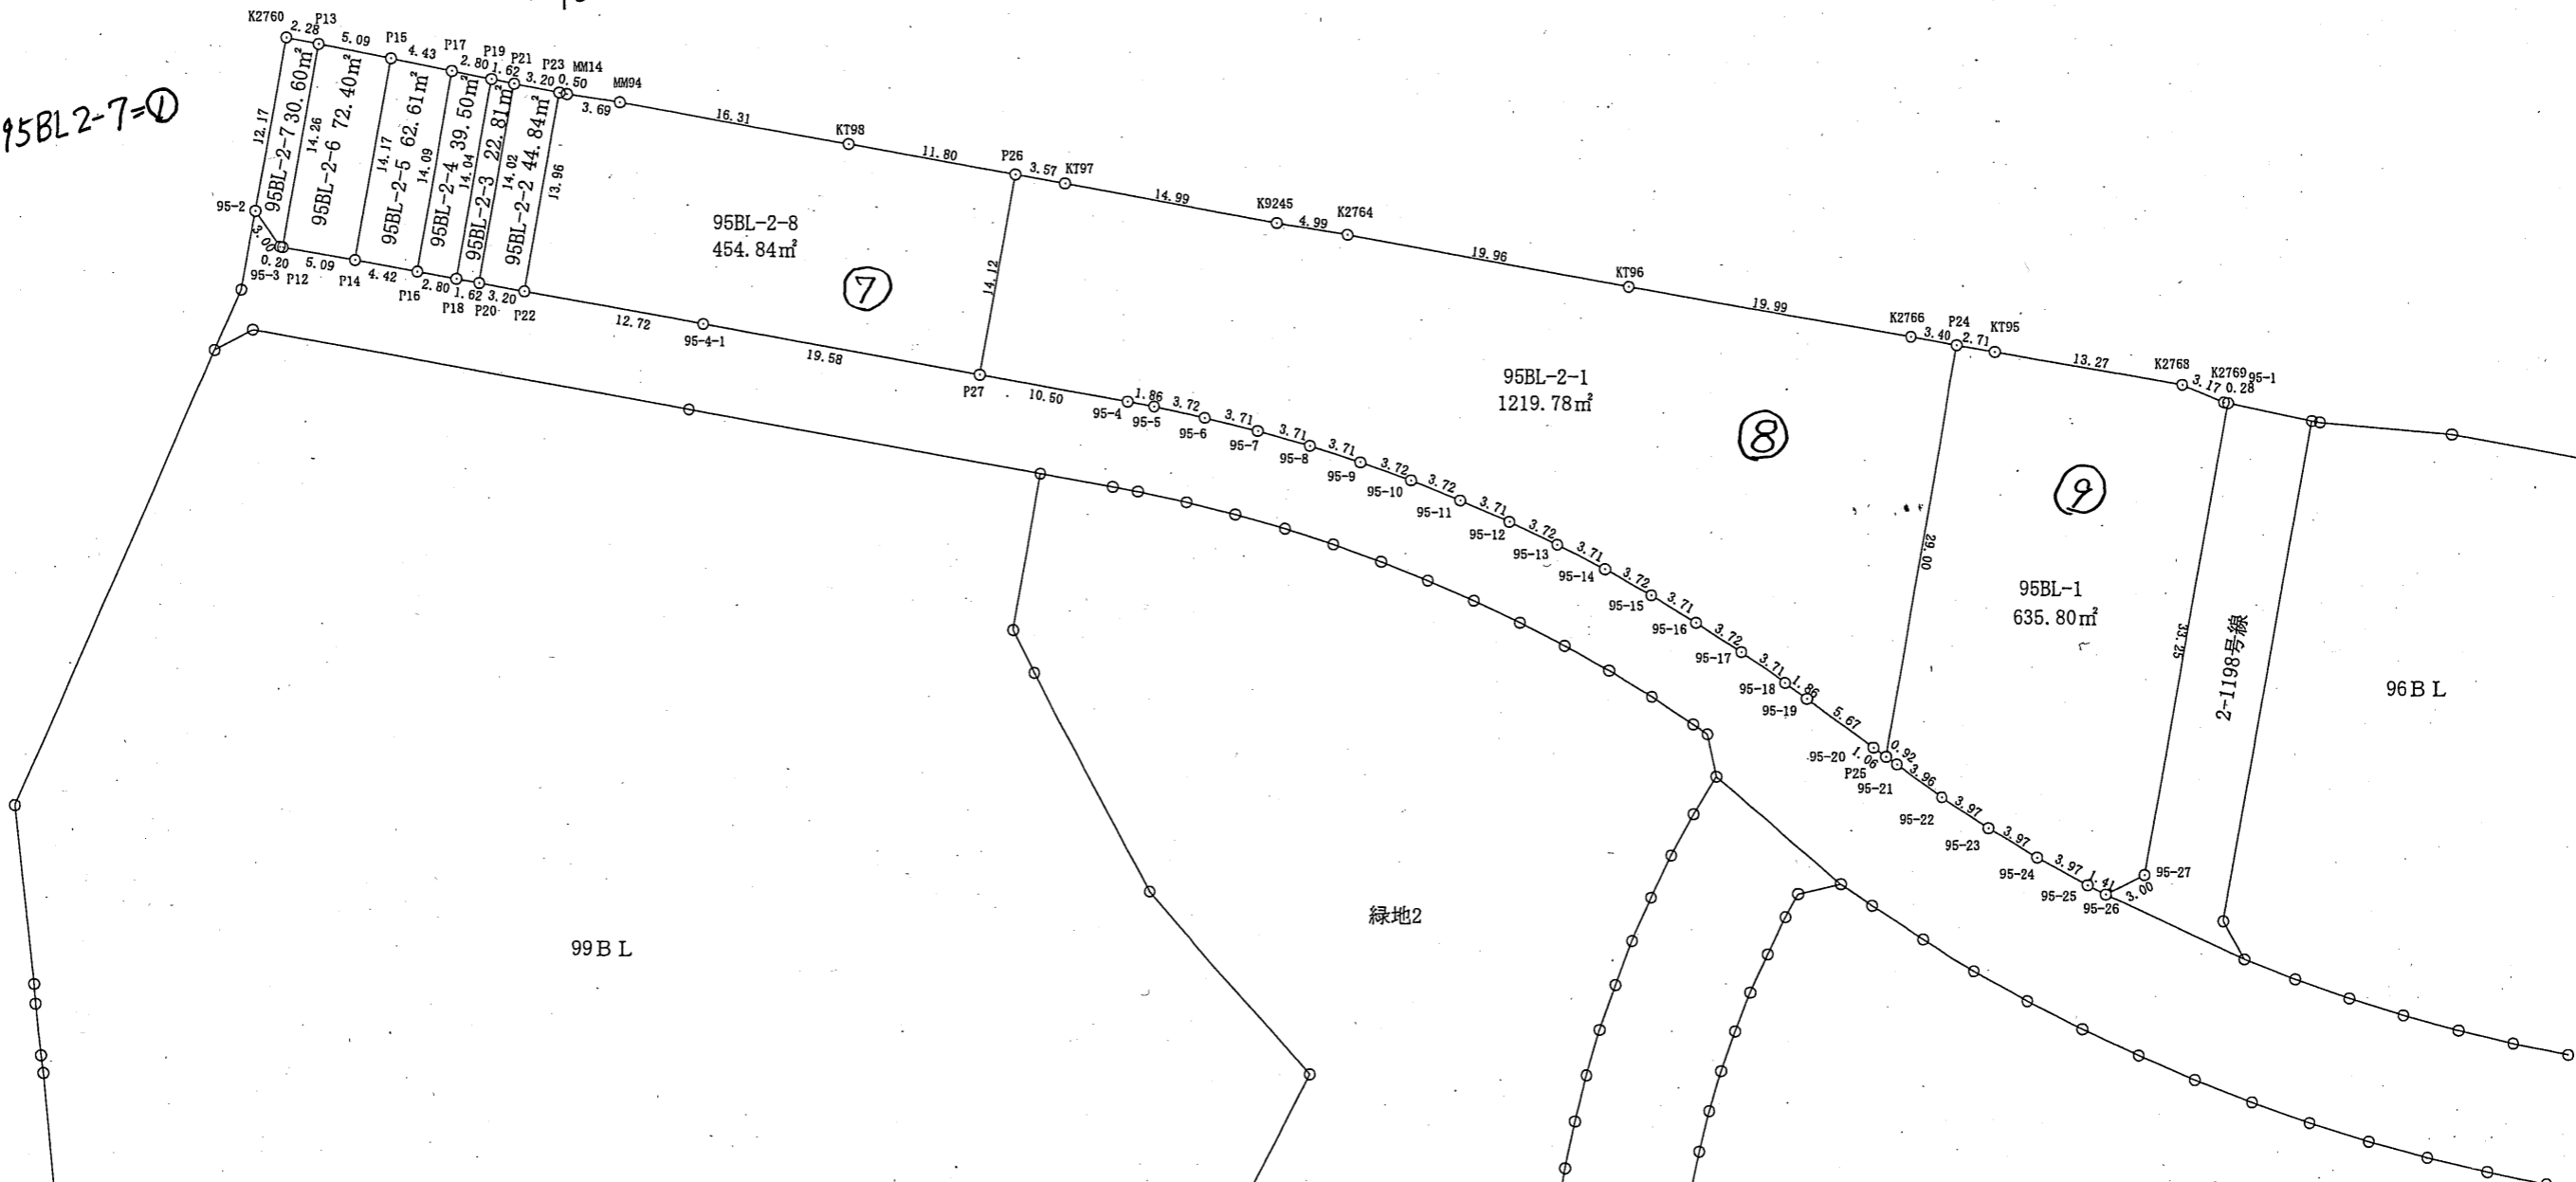


凡 例

○	市コンクリート杭
○	民コンクリート杭
田	市 耕 物
□	市プレート
⊕	民プレート
◇	市 紙
◇	民 紙
①	計算点

この図面は換地処分時点のもので、現況とは必ずしも一致しないことがあります。  
 換地処分以降の土地の管理は、各権利者が行うもので、境界等に関する紛争等が生  
 じても佐倉市は関与できません。  
 また、この図面を利用することにより発生した損害等について、佐倉市は一切の責  
 任を負いません。




施行者：佐倉市井野東土地区画整理組合  
 (平成23年6月4日換地処分)

工事名	井野東土地区画整理事業		
図面名	出来形確認測量図		
縮 尺	1/500	街区番号	95BL
作成年月	平成19年3月		
作業機関	株式会社 オオバ 東京支店		
計画機関	井野東土地区画整理組合		

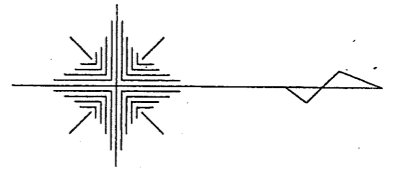

# 出来形確認測量図

S=1:500  
宮台3丁目, 宮台6丁目

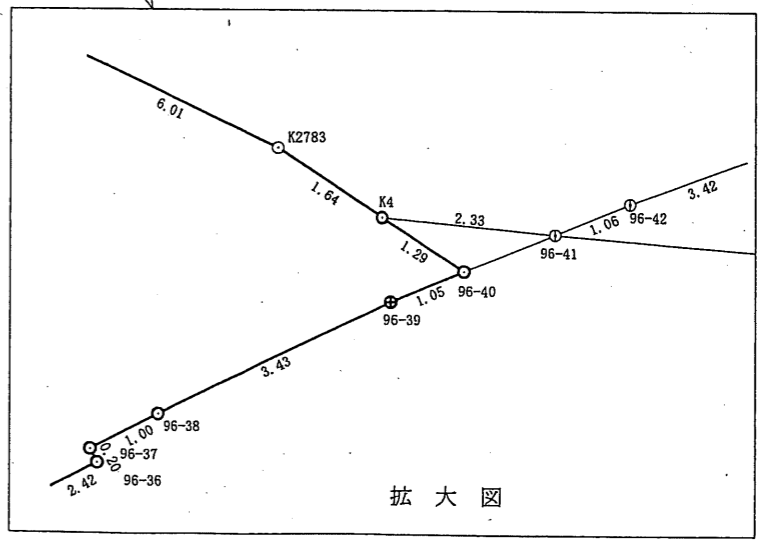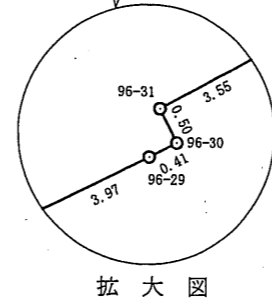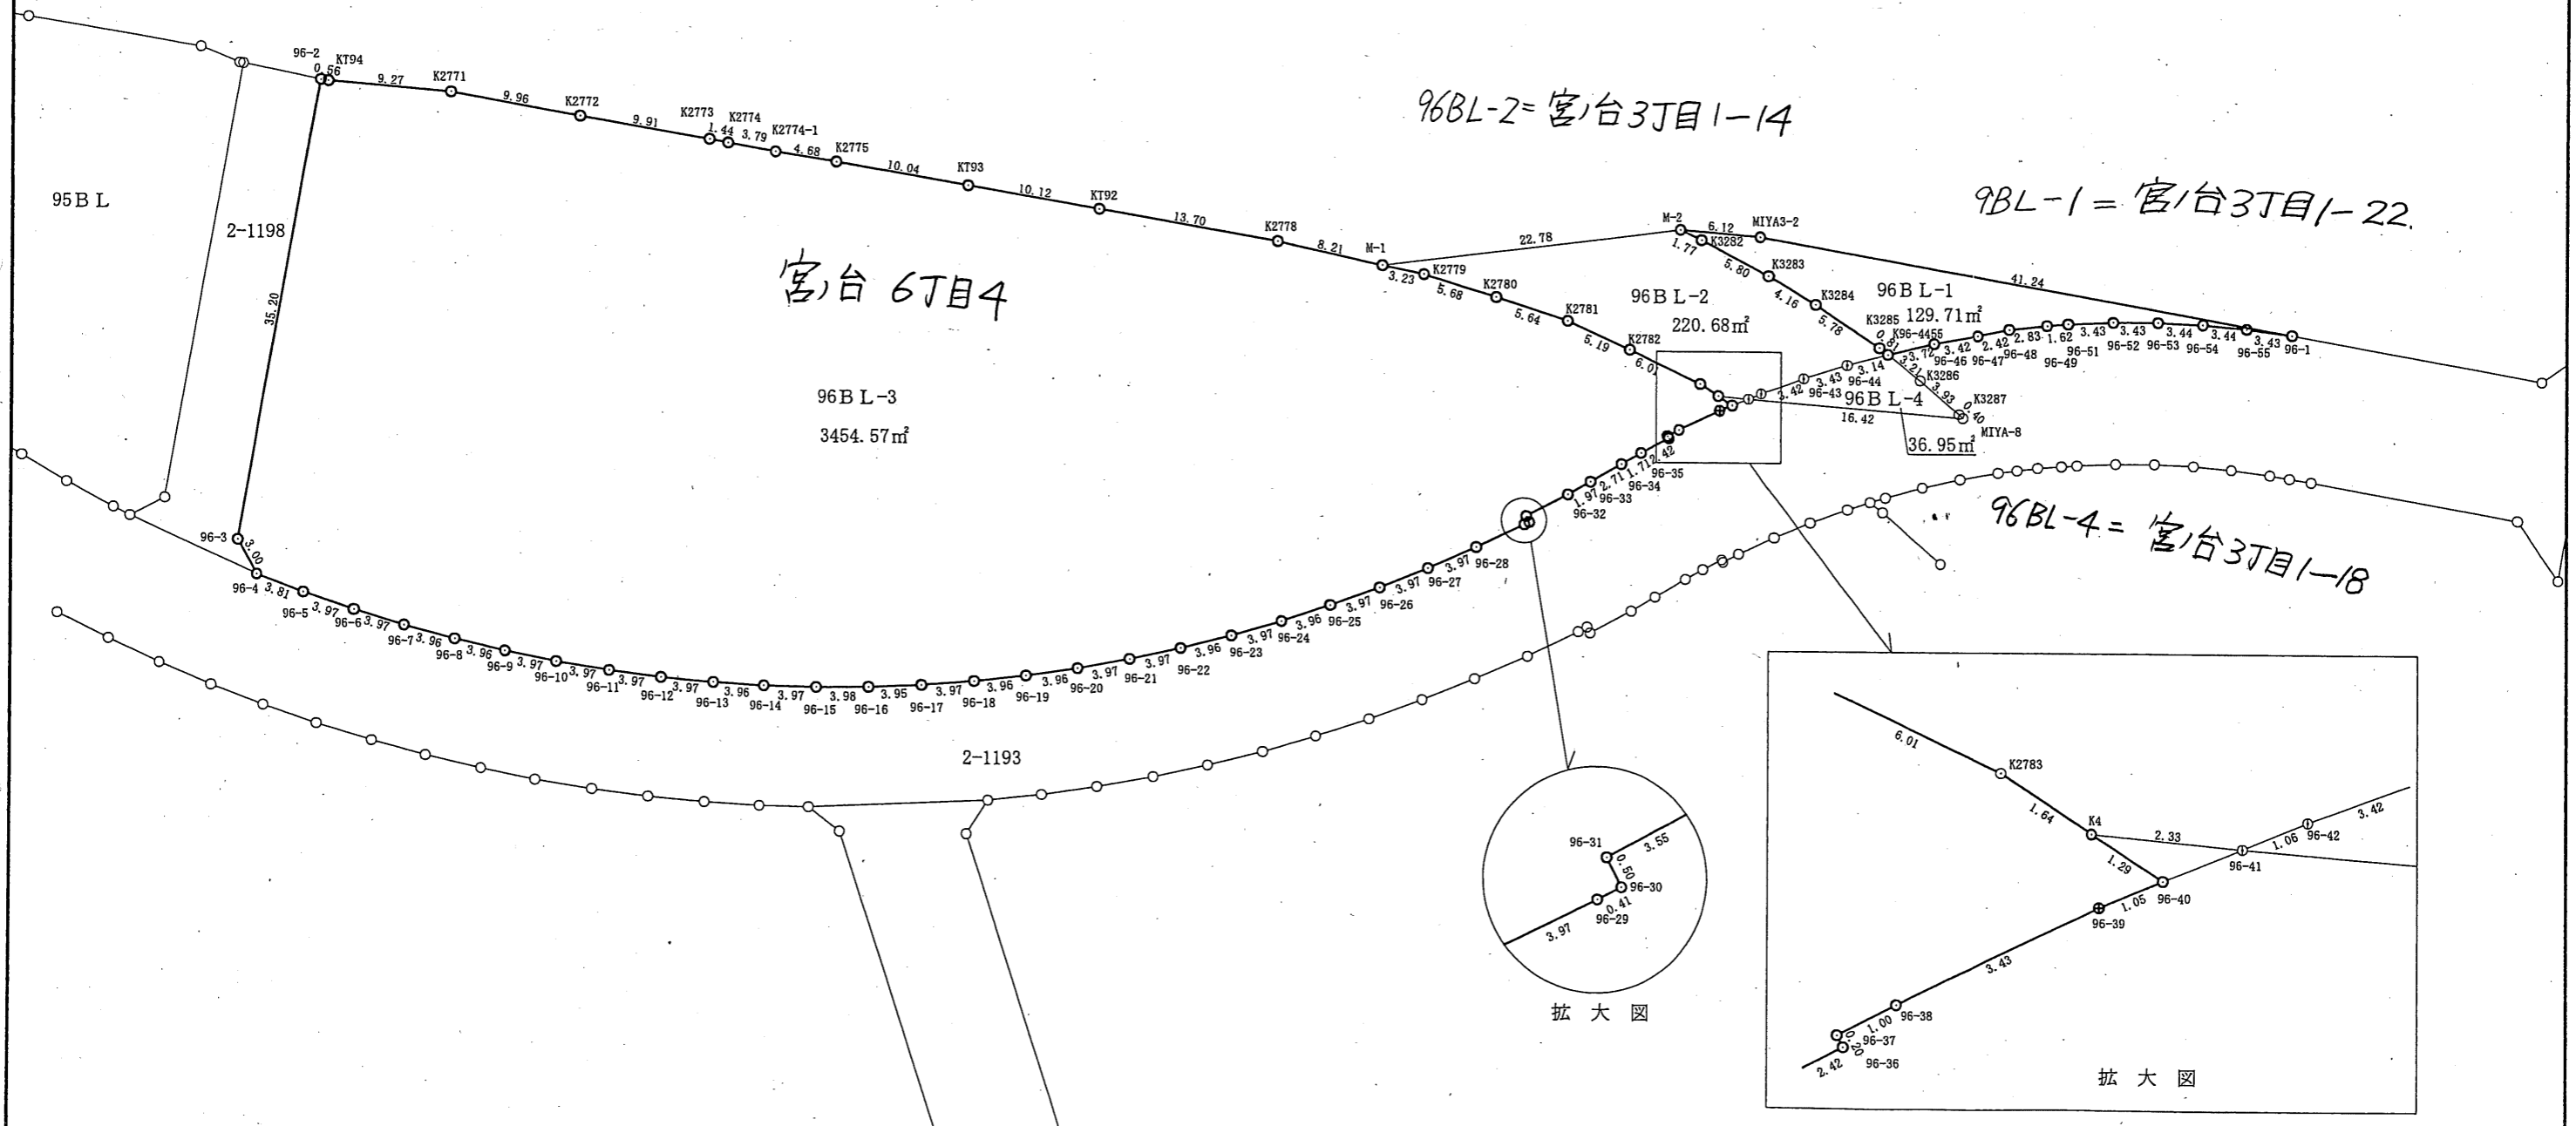


凡 例

○	市コンクリート杭
○	民コンクリート杭
田	市 鏝物
□	市プレート
⊕	民プレート
◎	市 旗
◇	民 旗
①	計算点

この図面は換地処分時点のもので、現況とは必ずしも一致しないことがあります。換地処分以降の土地の管理は、各権利者が行うもので、境界等に関する紛争等が生じても佐倉市は関与できません。また、この図面を利用することにより発生した損害等について、佐倉市は一切の責任を負いません。

工事名	井野東土地区画整理事業		
図面名	出来形確認測量図		
縮 尺	1/500	街区番号	96BL
作成年月	平成19年3月		
作業機関	株式会社 オオバ 東京支店		
計画機関	井野東土地区画整理組合		




施行者：佐倉市井野東土地区画整理組合  
(平成23年6月4日換地処分)

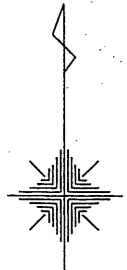

# 出来形確認測量図

S=1:1000

この図面は換地処分時点のもので、現況とは必ずしも一致しないことがあります。  
 換地処分以降の土地の管理は、各権利者が行うもので、境界等に関する紛争等が生じても佐倉市は関与できません。  
 また、この図面を利用することにより発生した損害等について、佐倉市は一切の責任を負いません。

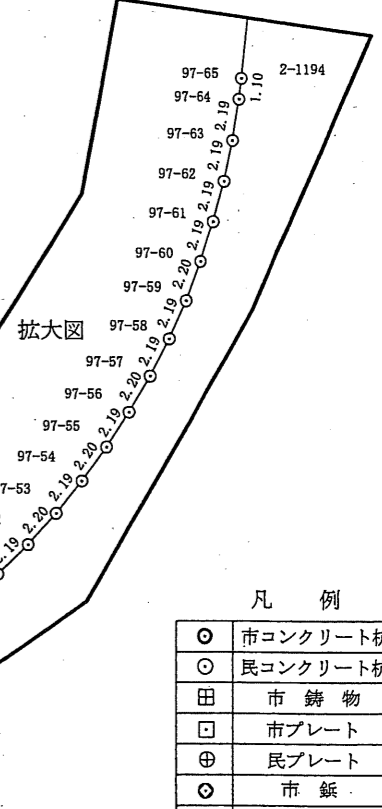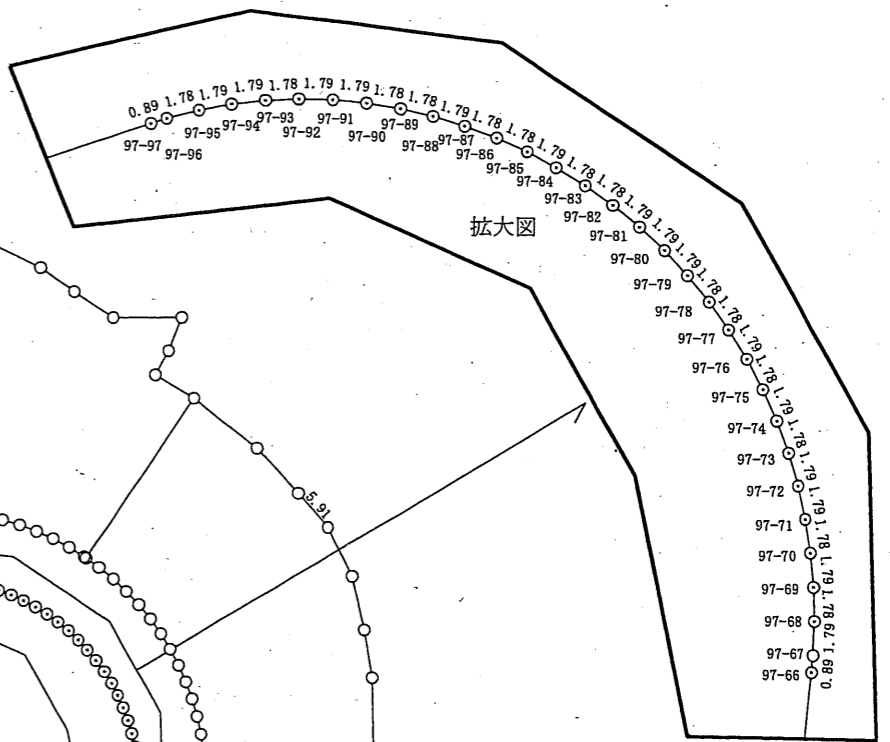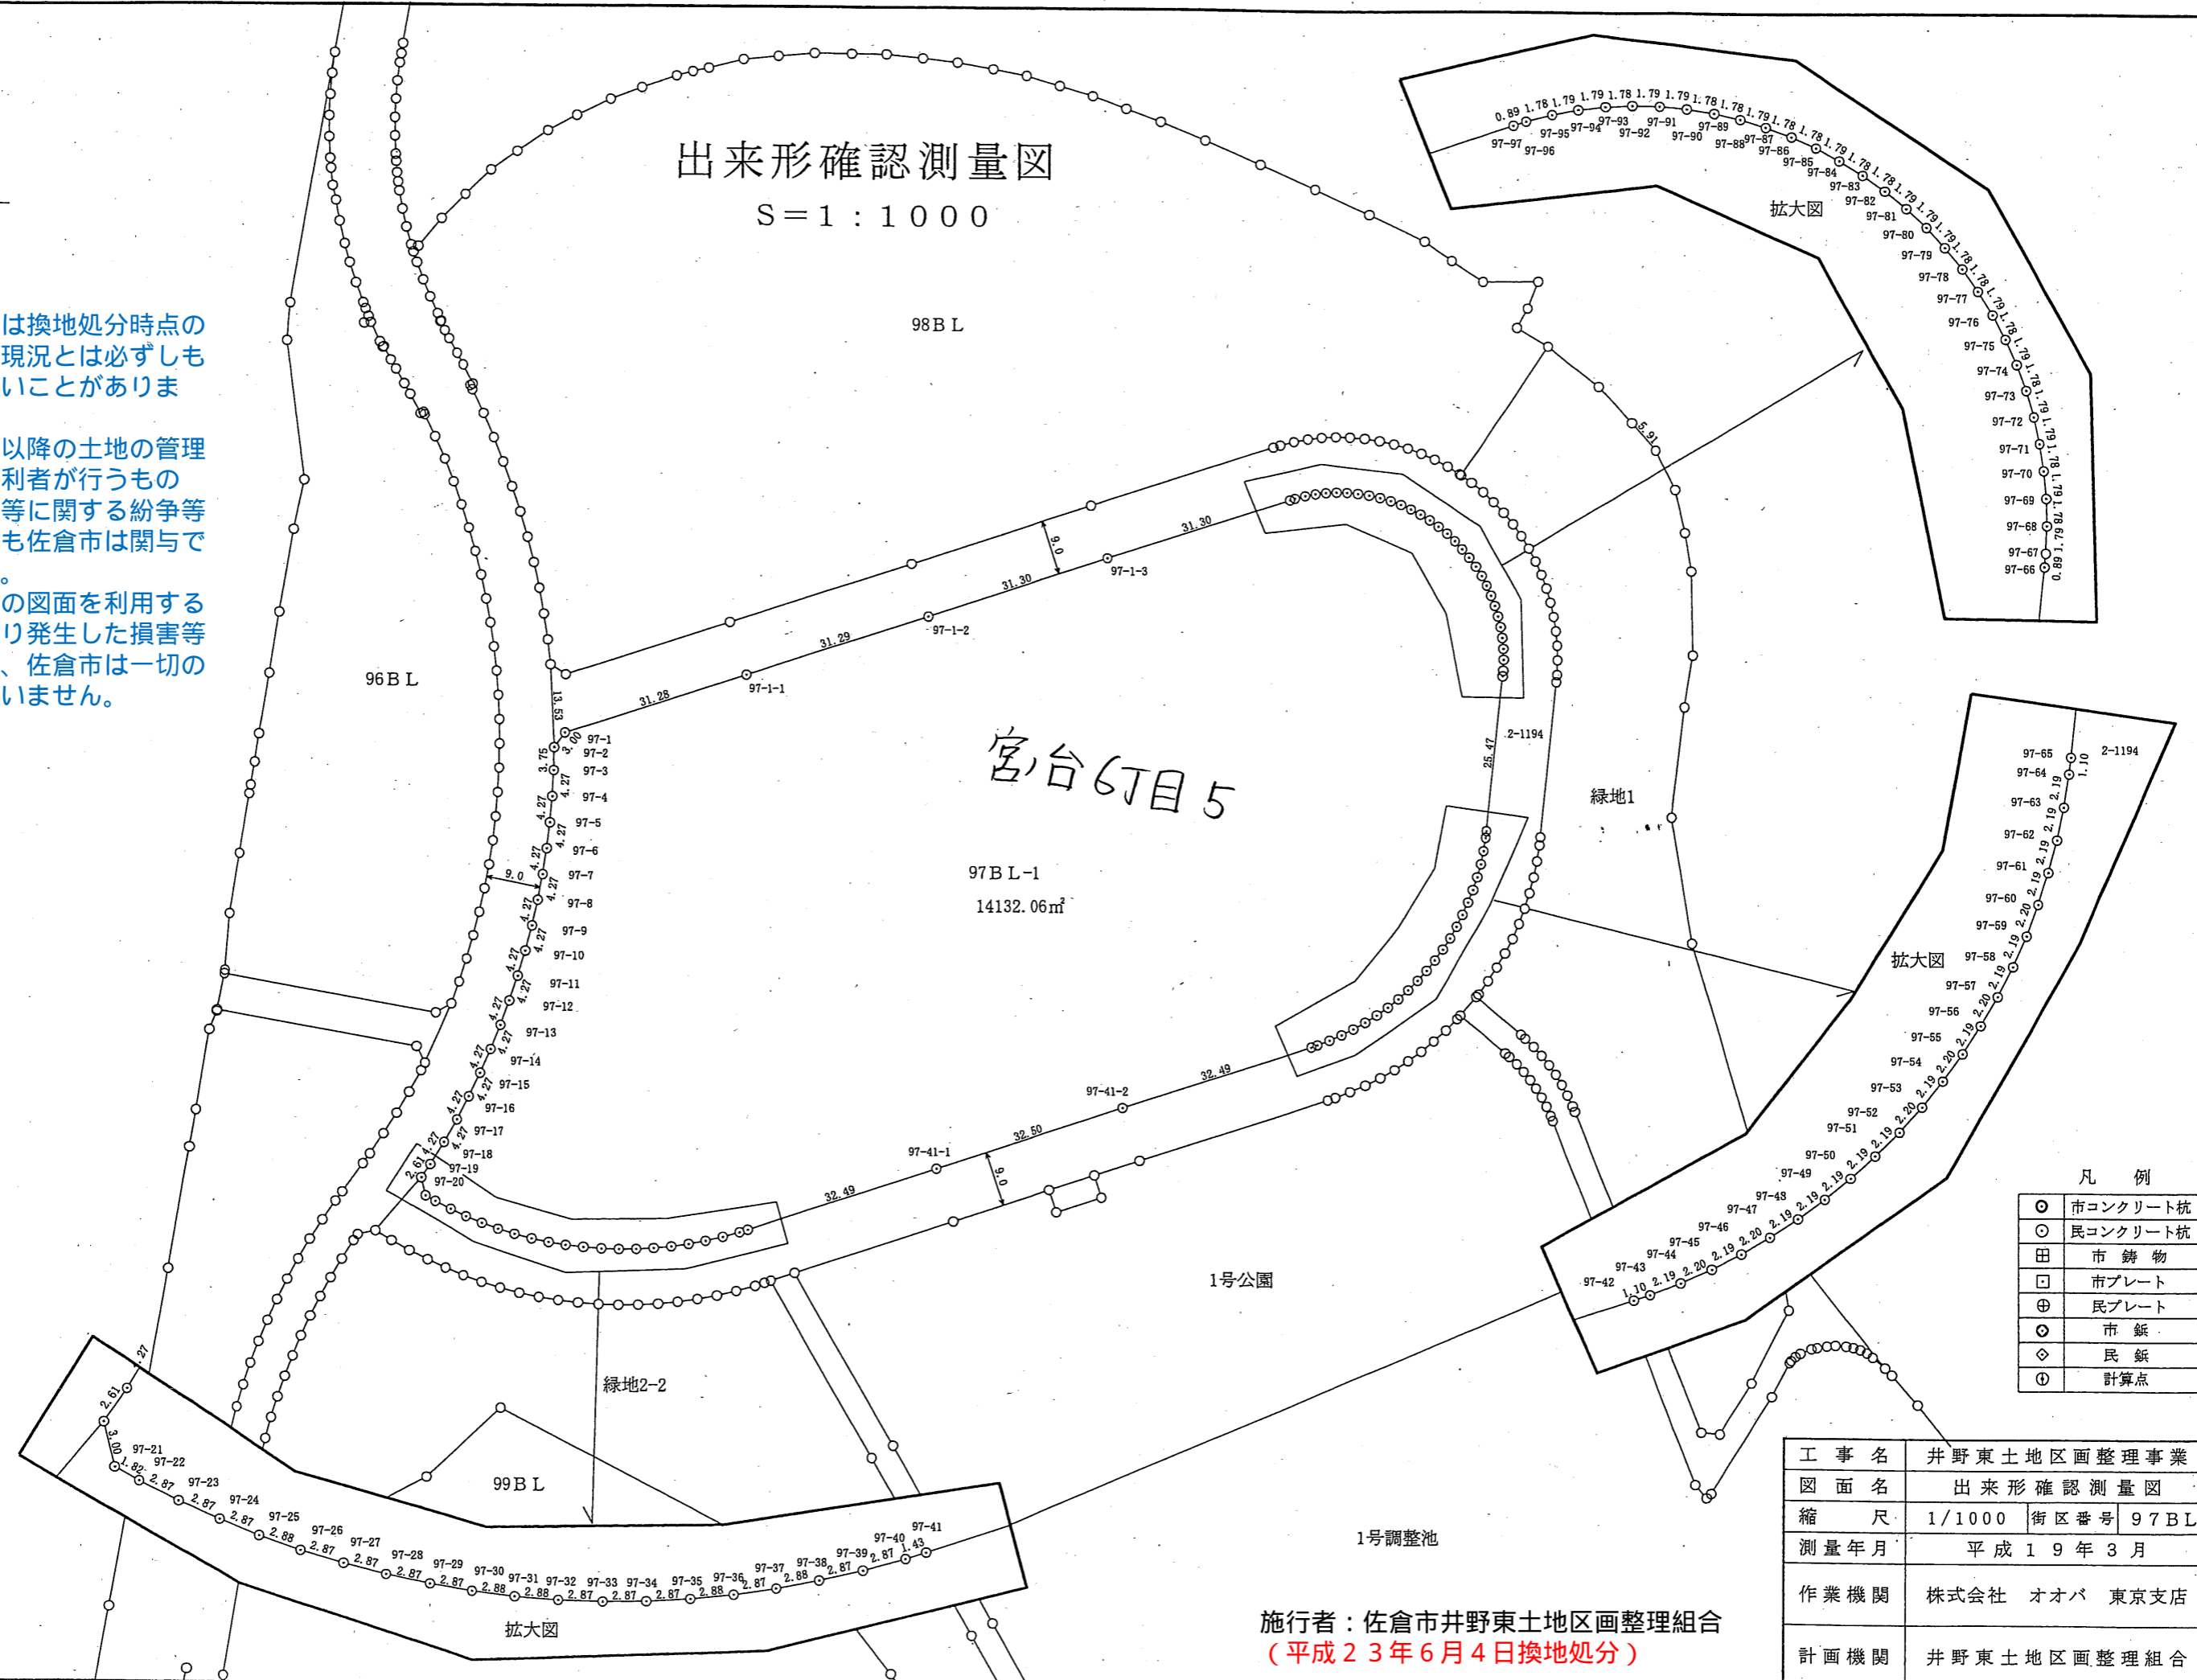

凡例

○	市コンクリート杭
⊙	民コンクリート杭
田	市鋳物
□	市プレート
⊕	民プレート
◇	市銀
◇	民銀
①	計算点


工事名	井野東土地区画整理事業
図面名	出来形確認測量図
縮尺	1/1000 街区番号 97BL
測量年月	平成19年3月
作業機関	株式会社 オオバ 東京支店
計画機関	井野東土地区画整理組合

施行者：佐倉市井野東土地区画整理組合  
 (平成23年6月4日換地処分)



# 出来形確認測量図

S=1:1000

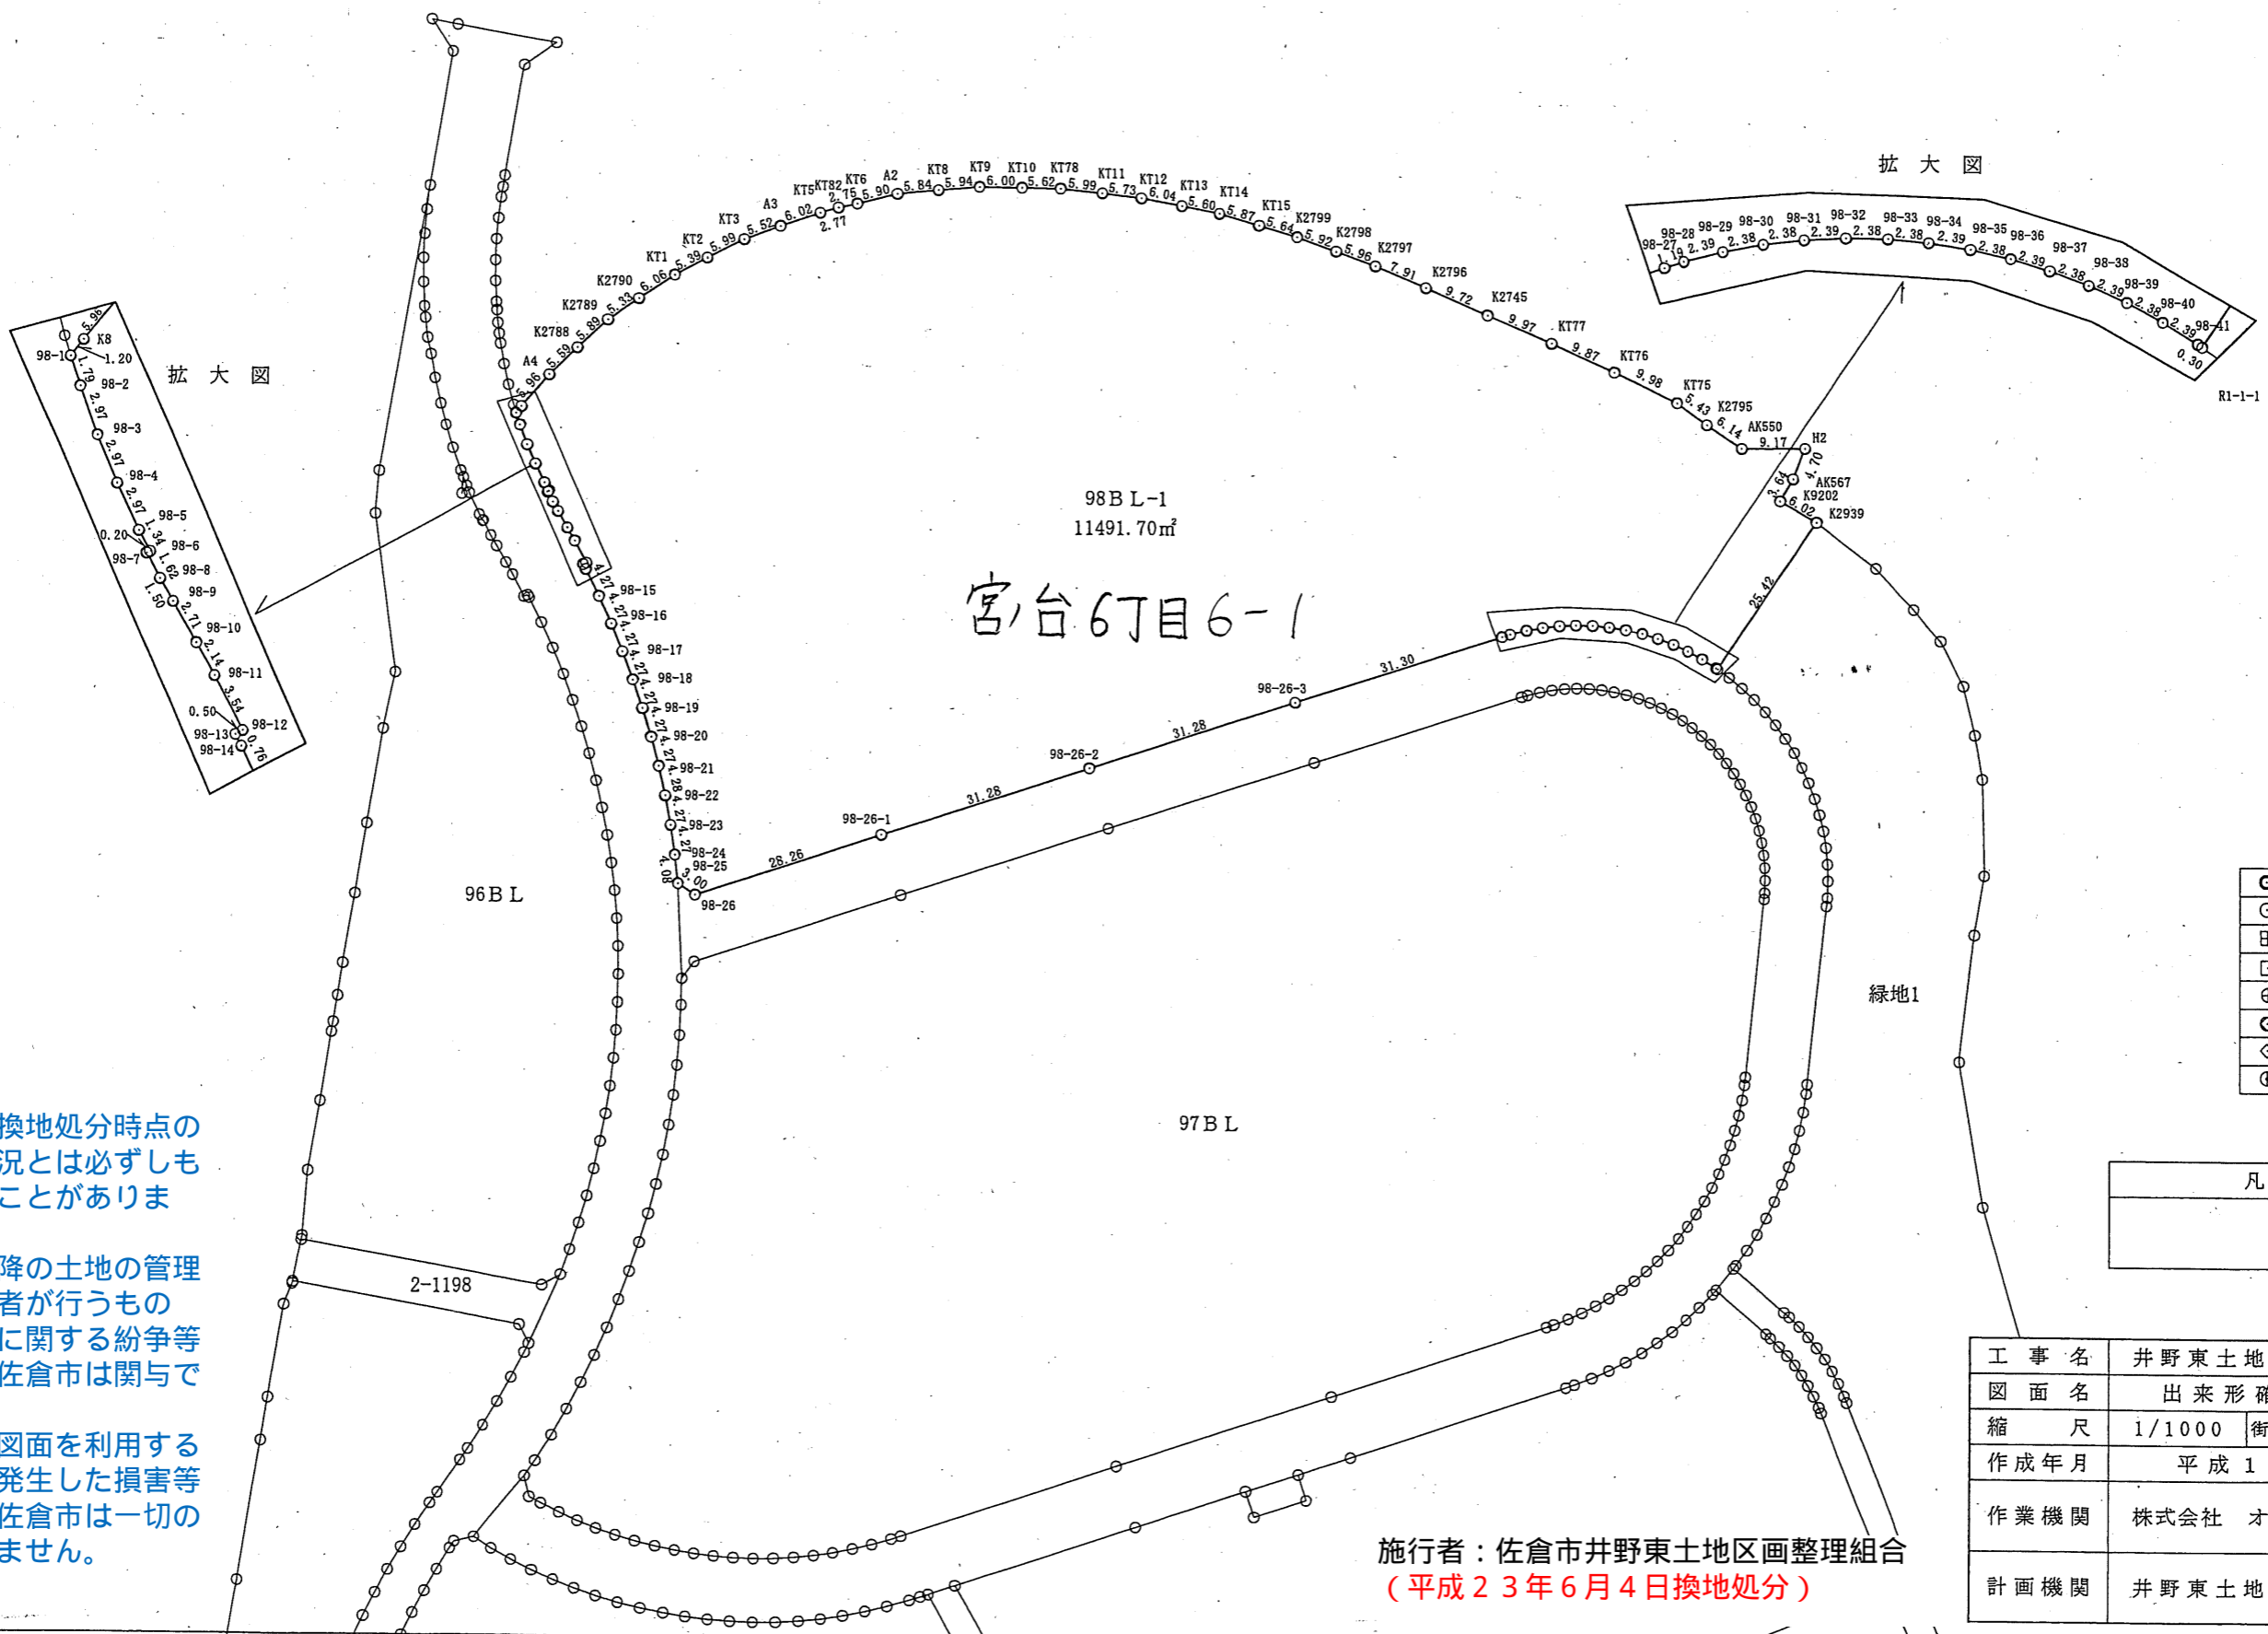

この図面は換地処分時点のもので、現況とは必ずしも一致しないことがあります。  
換地処分以降の土地の管理は、各権利者が行うもので、境界等に関する紛争等が生じても佐倉市は関与できません。  
また、この図面を利用することにより発生した損害等について、佐倉市は一切の責任を負いません。

凡例


○	市コンクリート杭
○	民コンクリート杭
田	市鑄物
□	市プレート
⊕	民プレート
⊙	市鋳
◇	民鋳
①	計算点

凡例

	該当地
--	-----


工事名	井野東土地区画整理事業
図面名	出来形確認測量図
縮尺	1/1000 街区番号 98BL
作成年月	平成19年3月
作業機関	株式会社 オオバ 東京支店
計画機関	井野東土地区画整理組合

施行者：佐倉市井野東土地区画整理組合  
(平成23年6月4日換地処分)

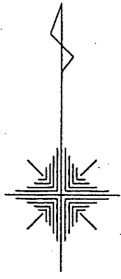

# 出来形確認測量図

S=1:500

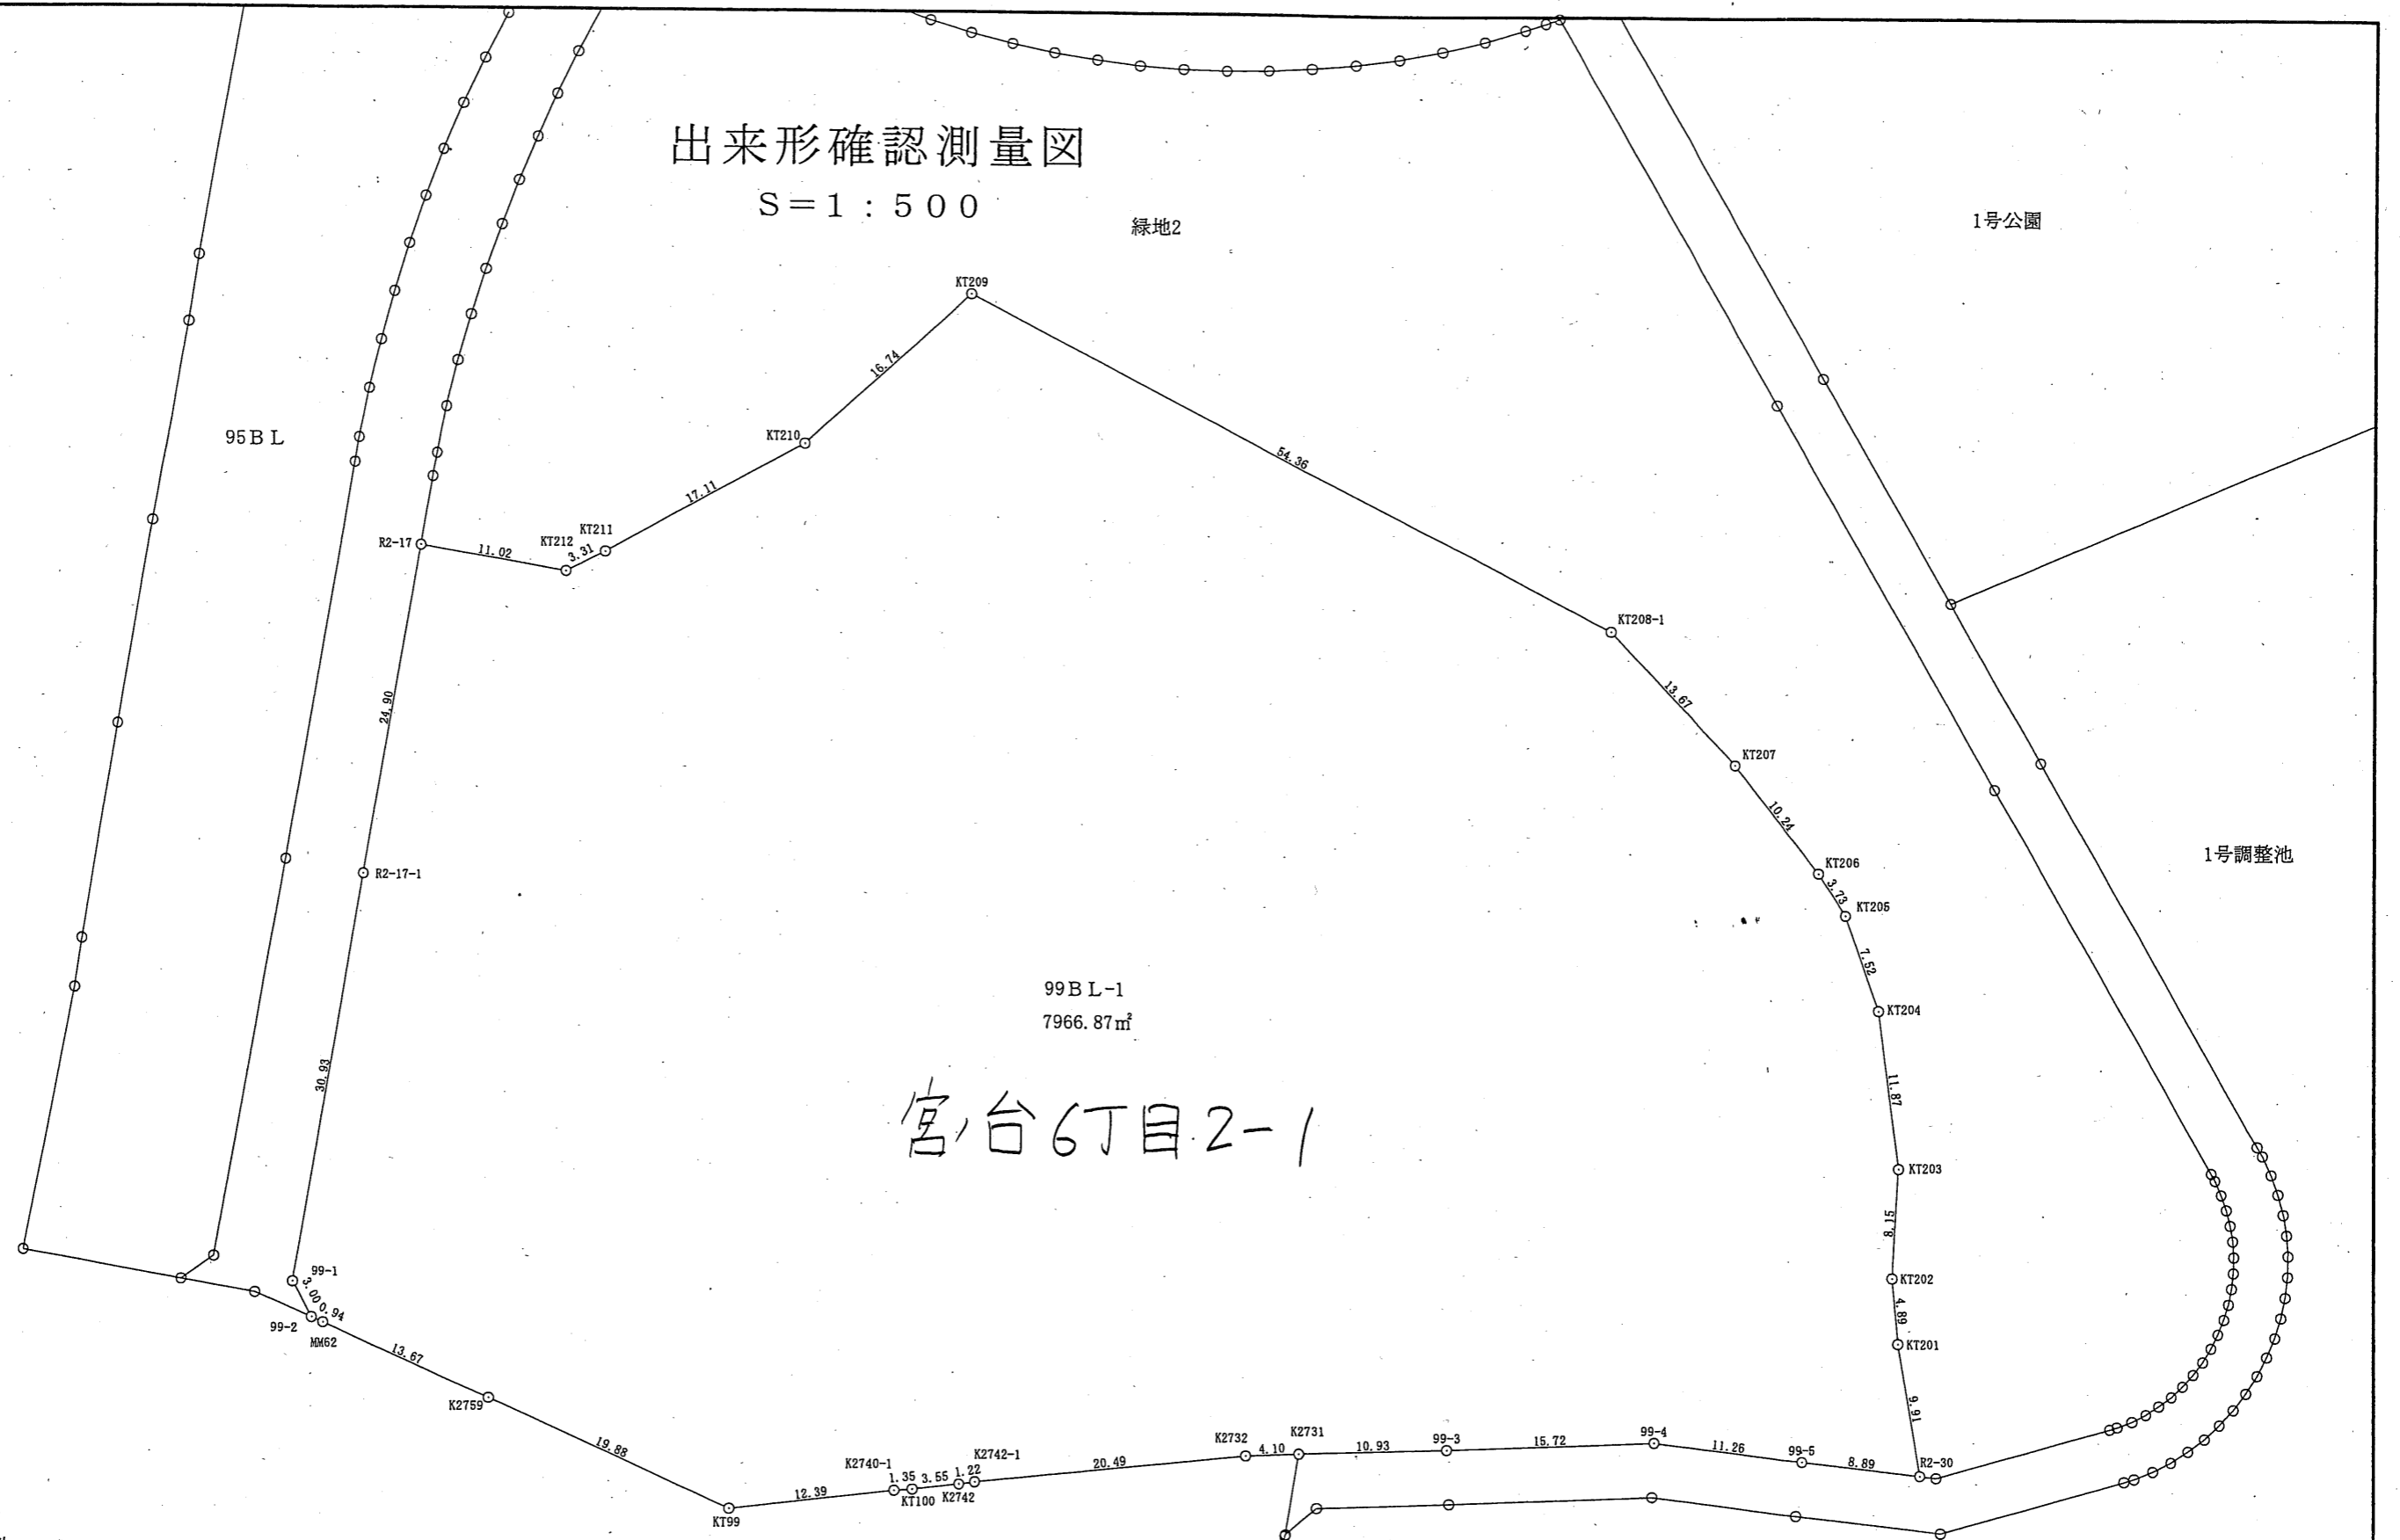

### 凡例

○	市コンクリート杭
○	民コンクリート杭
田	市 鋤物
□	市プレート
⊕	民プレート
◎	市 鋳
◇	民 鋳
①	計算点

この図面は換地処分時点のもので、現況とは必ずしも一致しないことがあります。  
 換地処分以降の土地の管理は、各権利者が行うもので、境界等に関する紛争等が生  
 じても佐倉市は関与できません。  
 また、この図面を利用することにより発生した損害等について、佐倉市は一切の責  
 任を負いません。



施行者：佐倉市井野東土地区画整理組合  
 (平成23年6月4日換地処分)

工事名	井野東土地区画整理事業	
図面名	出来形確認測量図	
縮尺	1/500	街区番号 99BL
作成年月	平成19年3月	
作業機関	株式会社 オオバ 東京支店	
計画機関	井野東土地区画整理組合	

# 出来形確認測量図

S=1:500

井野 884-9

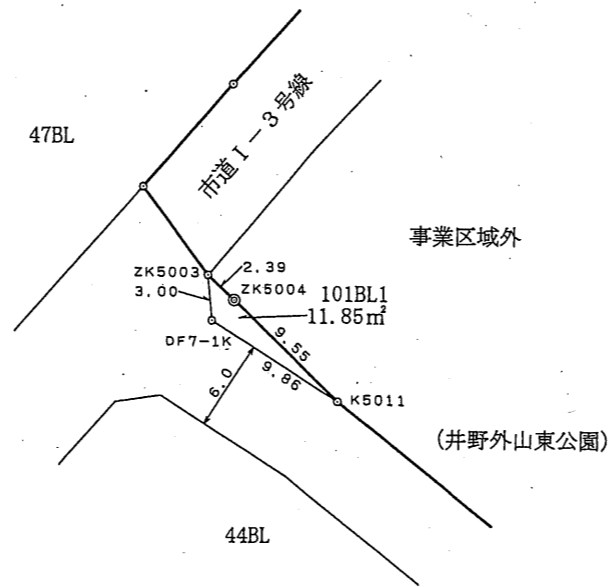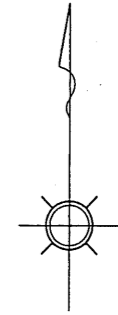

凡 例	
	該当地

## 凡 例

○	市コンクリート杭
○	民コンクリート杭
田	市 鑄 物
□	市プレート
⊕	民プレート
◇	市 鉄
◇	民 鉄
①	計算点

この図面は換地処分時点のもので、現況とは必ずしも一致しないことがあります。  
換地処分以降の土地の管理は、各権利者が行うもので、境界等に関する紛争等が生  
じても佐倉市は関与できません。  
また、この図面を利用することにより発生した損害等について、佐倉市は一切の責  
任を負いません。

工 事 名	井野東土地区画整理事業		
図 面 名	出来形確認測量図		
縮 尺	1/500	街区番号	101BL
作成年月	平成21年11月		
作業機関	株式会社 オオバ 東京支店		
計画機関	井野東土地区画整理組合		

施行者：佐倉市井野東土地区画整理組合  
(平成23年6月4日換地処分)