
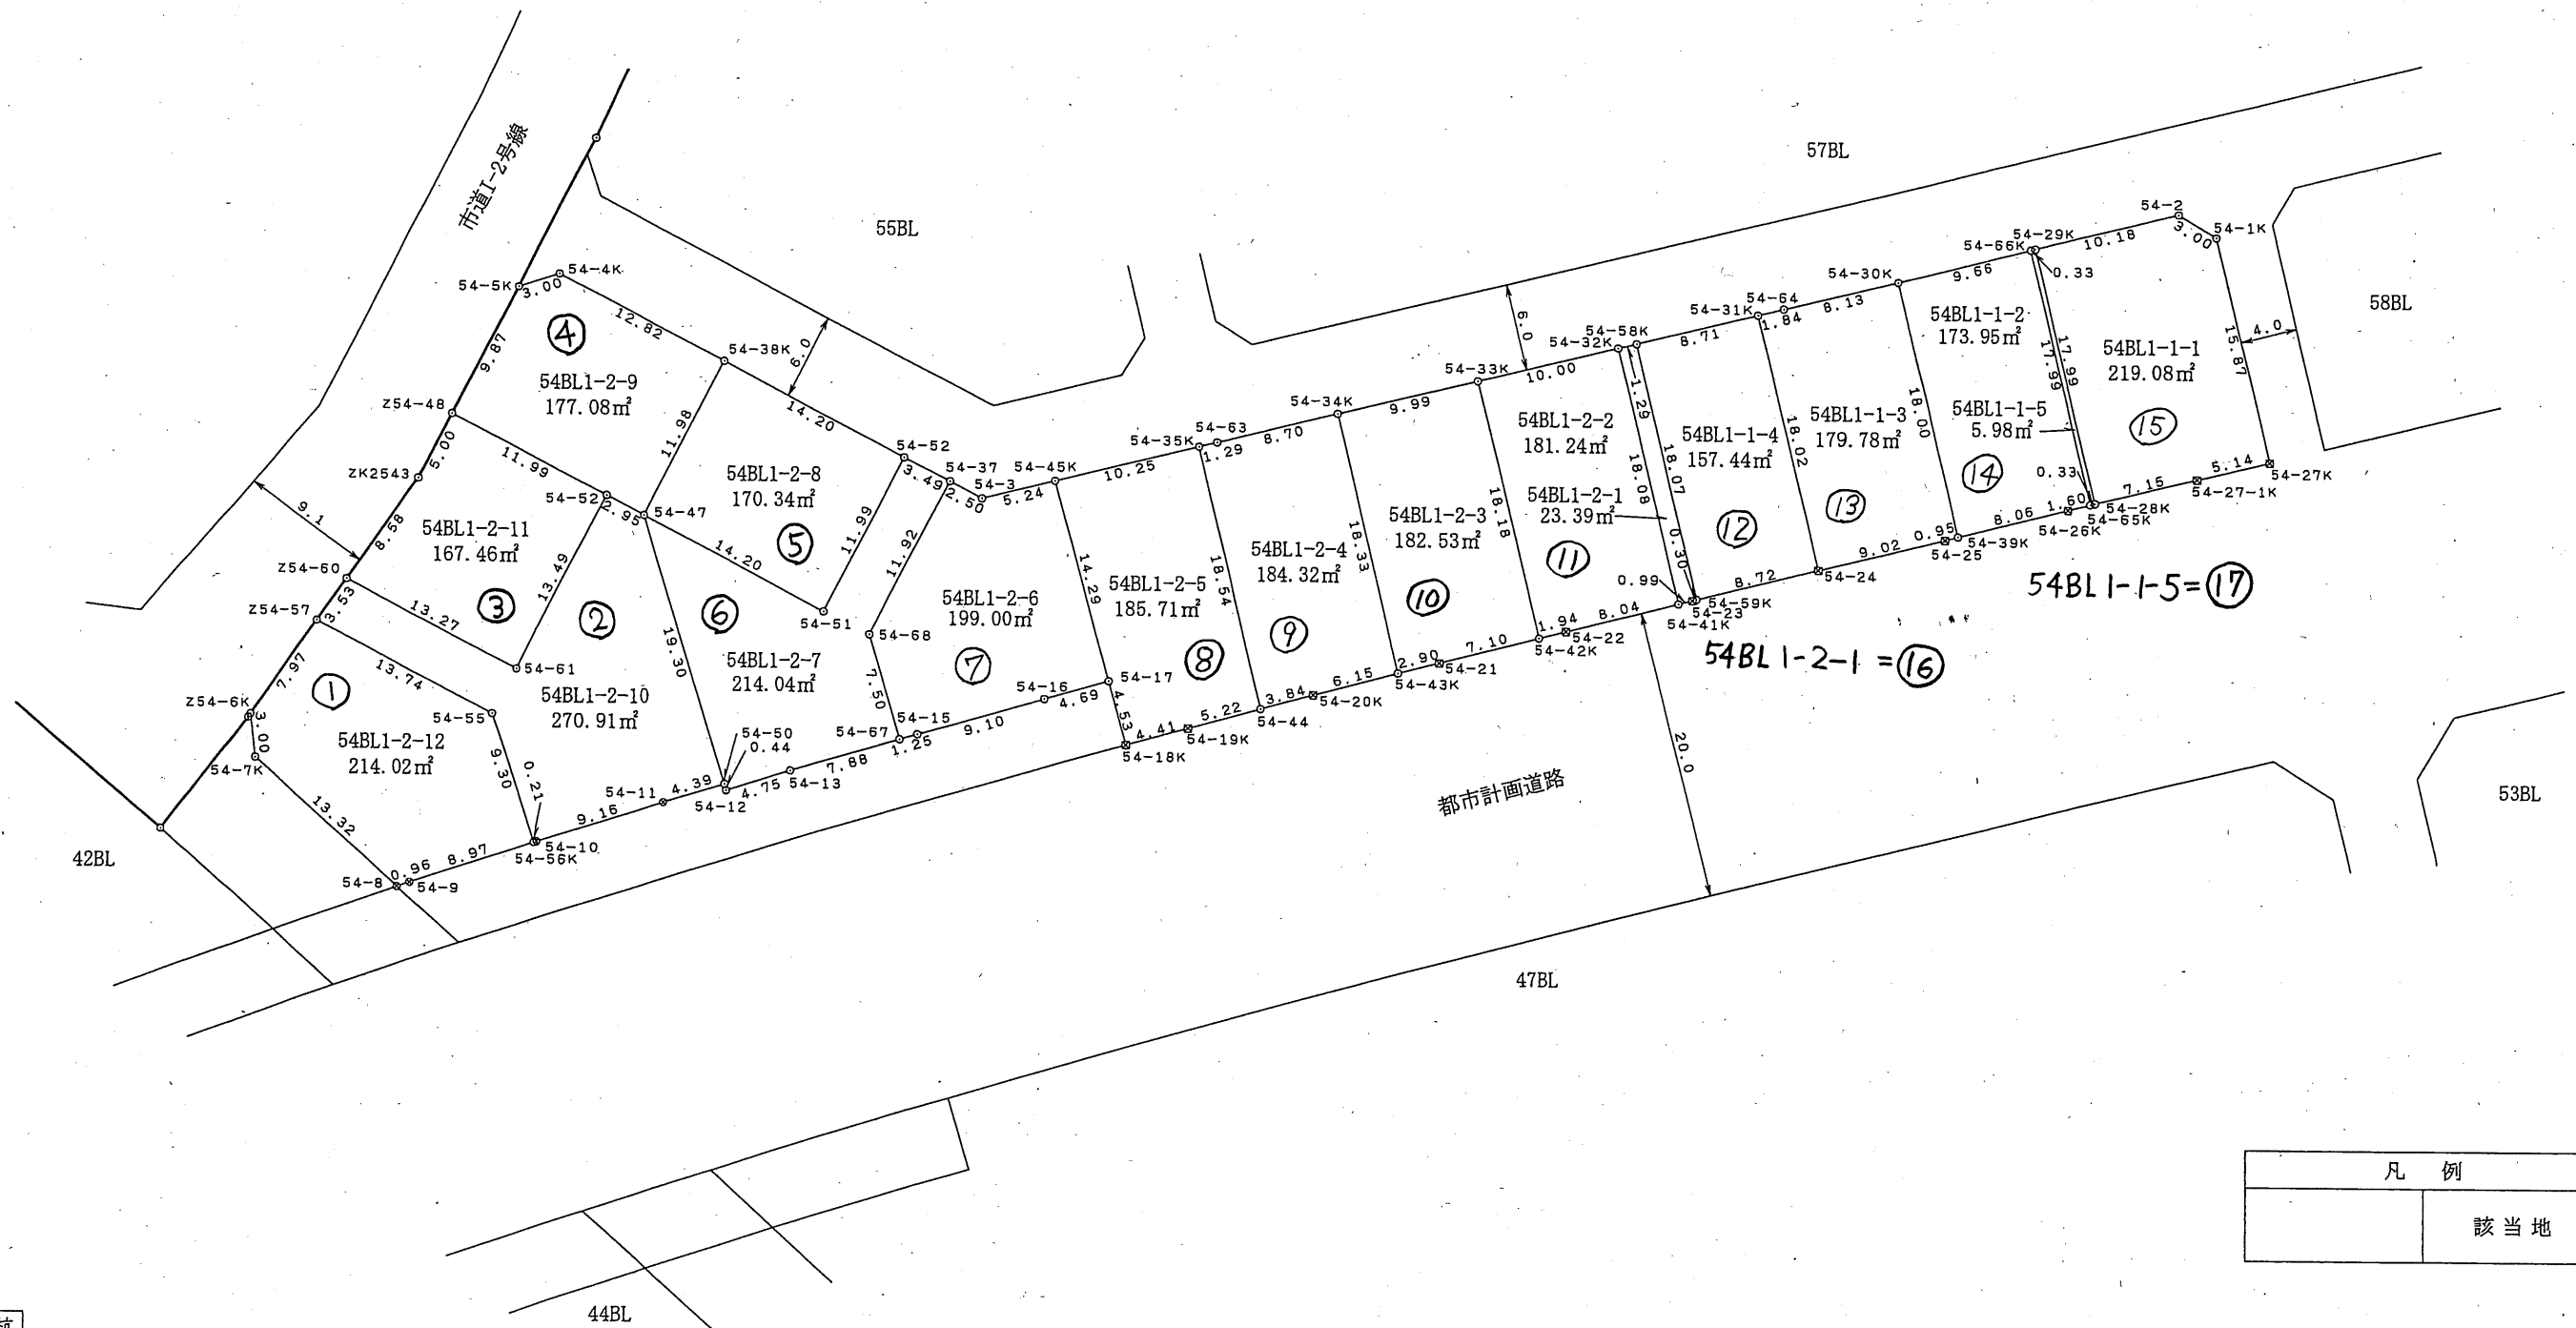


出来形確認測量図

S=1:500

2丁目

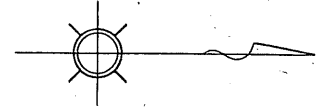

凡例

| | |
|---|----------|
| ⊗ | 県コンクリート杭 |
| ○ | 市コンクリート杭 |
| ○ | 民コンクリート杭 |
| 田 | 市 鑄物 |
| ⊠ | 県プレート |
| □ | 市プレート |
| ⊕ | 民プレート |
| ○ | 市 鉋 |
| ◇ | 民 鉋 |
| ① | 計算点 |

この図面は換地処分時点のもので、現況とは必ずしも一致しないことがあります。
換地処分以降の土地の管理は、各権利者が行うもので、境界等に関する紛争等が生
じても佐倉市は関与できません。
また、この図面を利用することにより発生した損害等について、佐倉市は一切の責
任を負いません。

凡例

| | |
|--|-----|
| | 該当地 |
|--|-----|



| | | | |
|------|---------------|------|------|
| 工事名 | 井野東土地区画整理事業 | | |
| 図面名 | 出来形確認測量図 | | |
| 縮尺 | 1/500 | 街区番号 | 54BL |
| 作成年月 | 平成21年6月 | | |
| 作業機関 | 株式会社 オオバ 東京支店 | | |
| 計画機関 | 井野東土地区画整理組合 | | |

施行者：佐倉市井野東土地区画整理組合
(平成23年6月4日換地処分)

出来形確認測量図

S=1:500

2丁目2

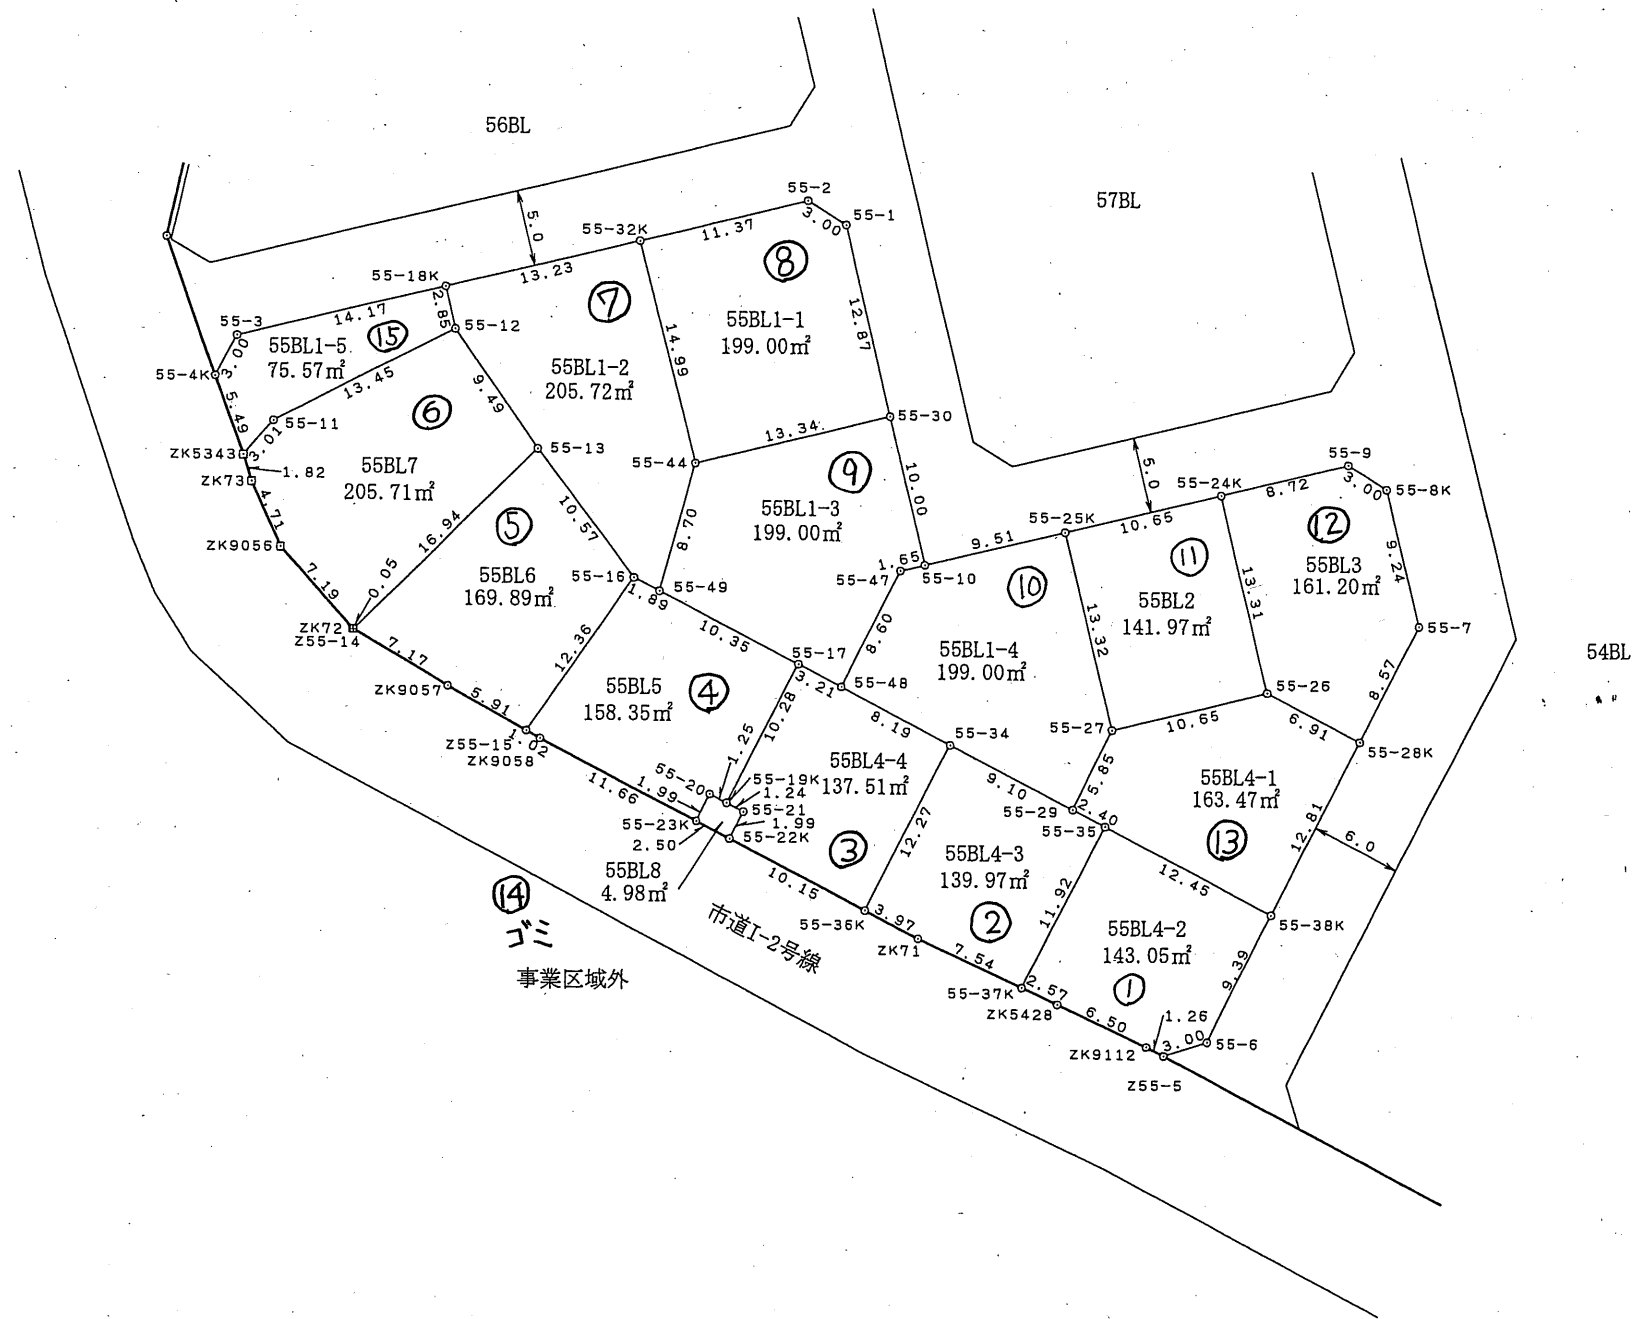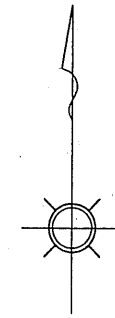

| 凡 例 | |
|-----|-----|
| | 該当地 |

凡 例

| | |
|---|----------|
| ○ | 市コンクリート杭 |
| ○ | 民コンクリート杭 |
| 田 | 市 鑄 物 |
| □ | 市プレート |
| ⊕ | 民プレート |
| ◇ | 市 鋸 |
| ◇ | 民 鋸 |
| ① | 計算点 |

この図面は換地処分時点のもので、現況とは必ずしも一致しないことがあります。
換地処分以降の土地の管理は、各権利者が行うもので、境界等に関する紛争等が生
じても佐倉市は関与できません。
また、この図面を利用することにより発生した損害等について、佐倉市は一切の責
任を負いません。

施行者：佐倉市井野東土地区画整理組合
(平成23年6月4日換地処分)



| | | | |
|------|---------------|------|------|
| 工事名 | 井野東土地区画整理事業 | | |
| 図面名 | 出来形確認測量図 | | |
| 縮 尺 | 1/500 | 街区番号 | 55BL |
| 作成年月 | 平成22年1月 | | |
| 作業機関 | 株式会社 オオバ 東京支店 | | |
| 計画機関 | 井野東土地区画整理組合 | | |

出来形確認測量図

S=1:500

2丁目3

事業区域外

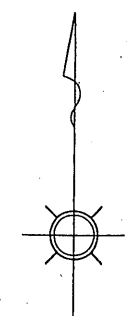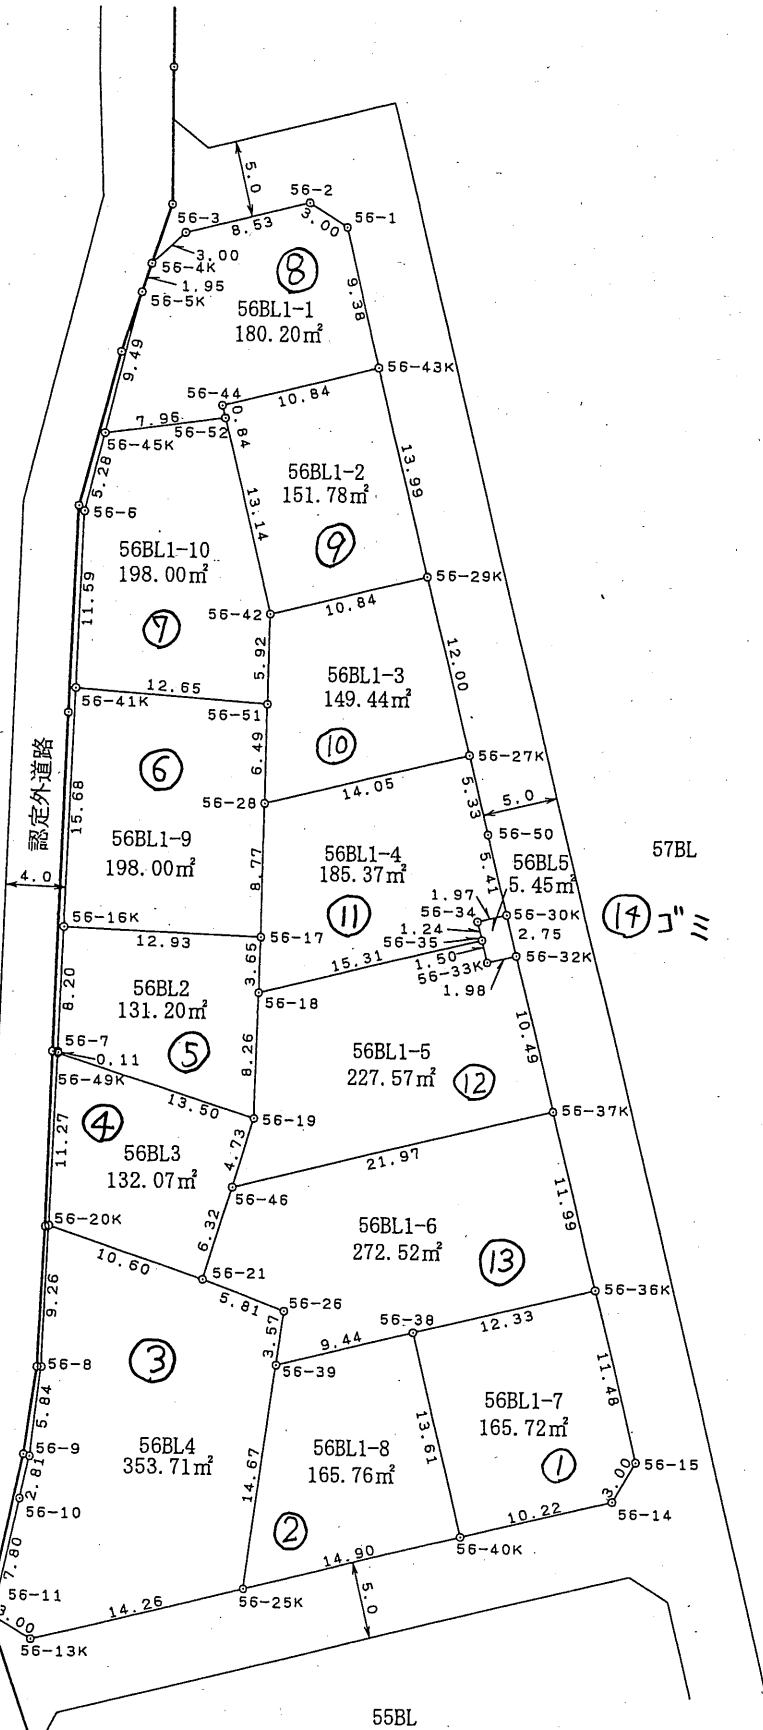

| 凡例 | |
|----|-----|
| | 該当地 |

| 凡例 | |
|----|----------|
| ○ | 市コンクリート杭 |
| ○ | 民コンクリート杭 |
| 田 | 市 鋳物 |
| □ | 市プレート |
| ⊕ | 民プレート |
| ◇ | 市 鋳 |
| ◇ | 民 鋳 |
| ① | 計算点 |

この図面は換地処分時点のもので、現況とは必ずしも一致しないことがあります。換地処分以降の土地の管理は、各権利者が行うもので、境界等に関する紛争等が生じても佐倉市は関与できません。また、この図面を利用することにより発生した損害等について、佐倉市は一切の責任を負いません。



施行者：佐倉市井野東土地区画整理組合
(平成23年6月4日換地処分)

| | | | |
|------|---------------|------|------|
| 工事名 | 井野東土地区画整理事業 | | |
| 図面名 | 出来形確認測量図 | | |
| 縮尺 | 1/500 | 街区番号 | 56BL |
| 作成年月 | 平成21年4月 | | |
| 作業機関 | 株式会社 オオバ 東京支店 | | |
| 計画機関 | 井野東土地区画整理組合 | | |

出来形確認測量図

S=1:500

2月4

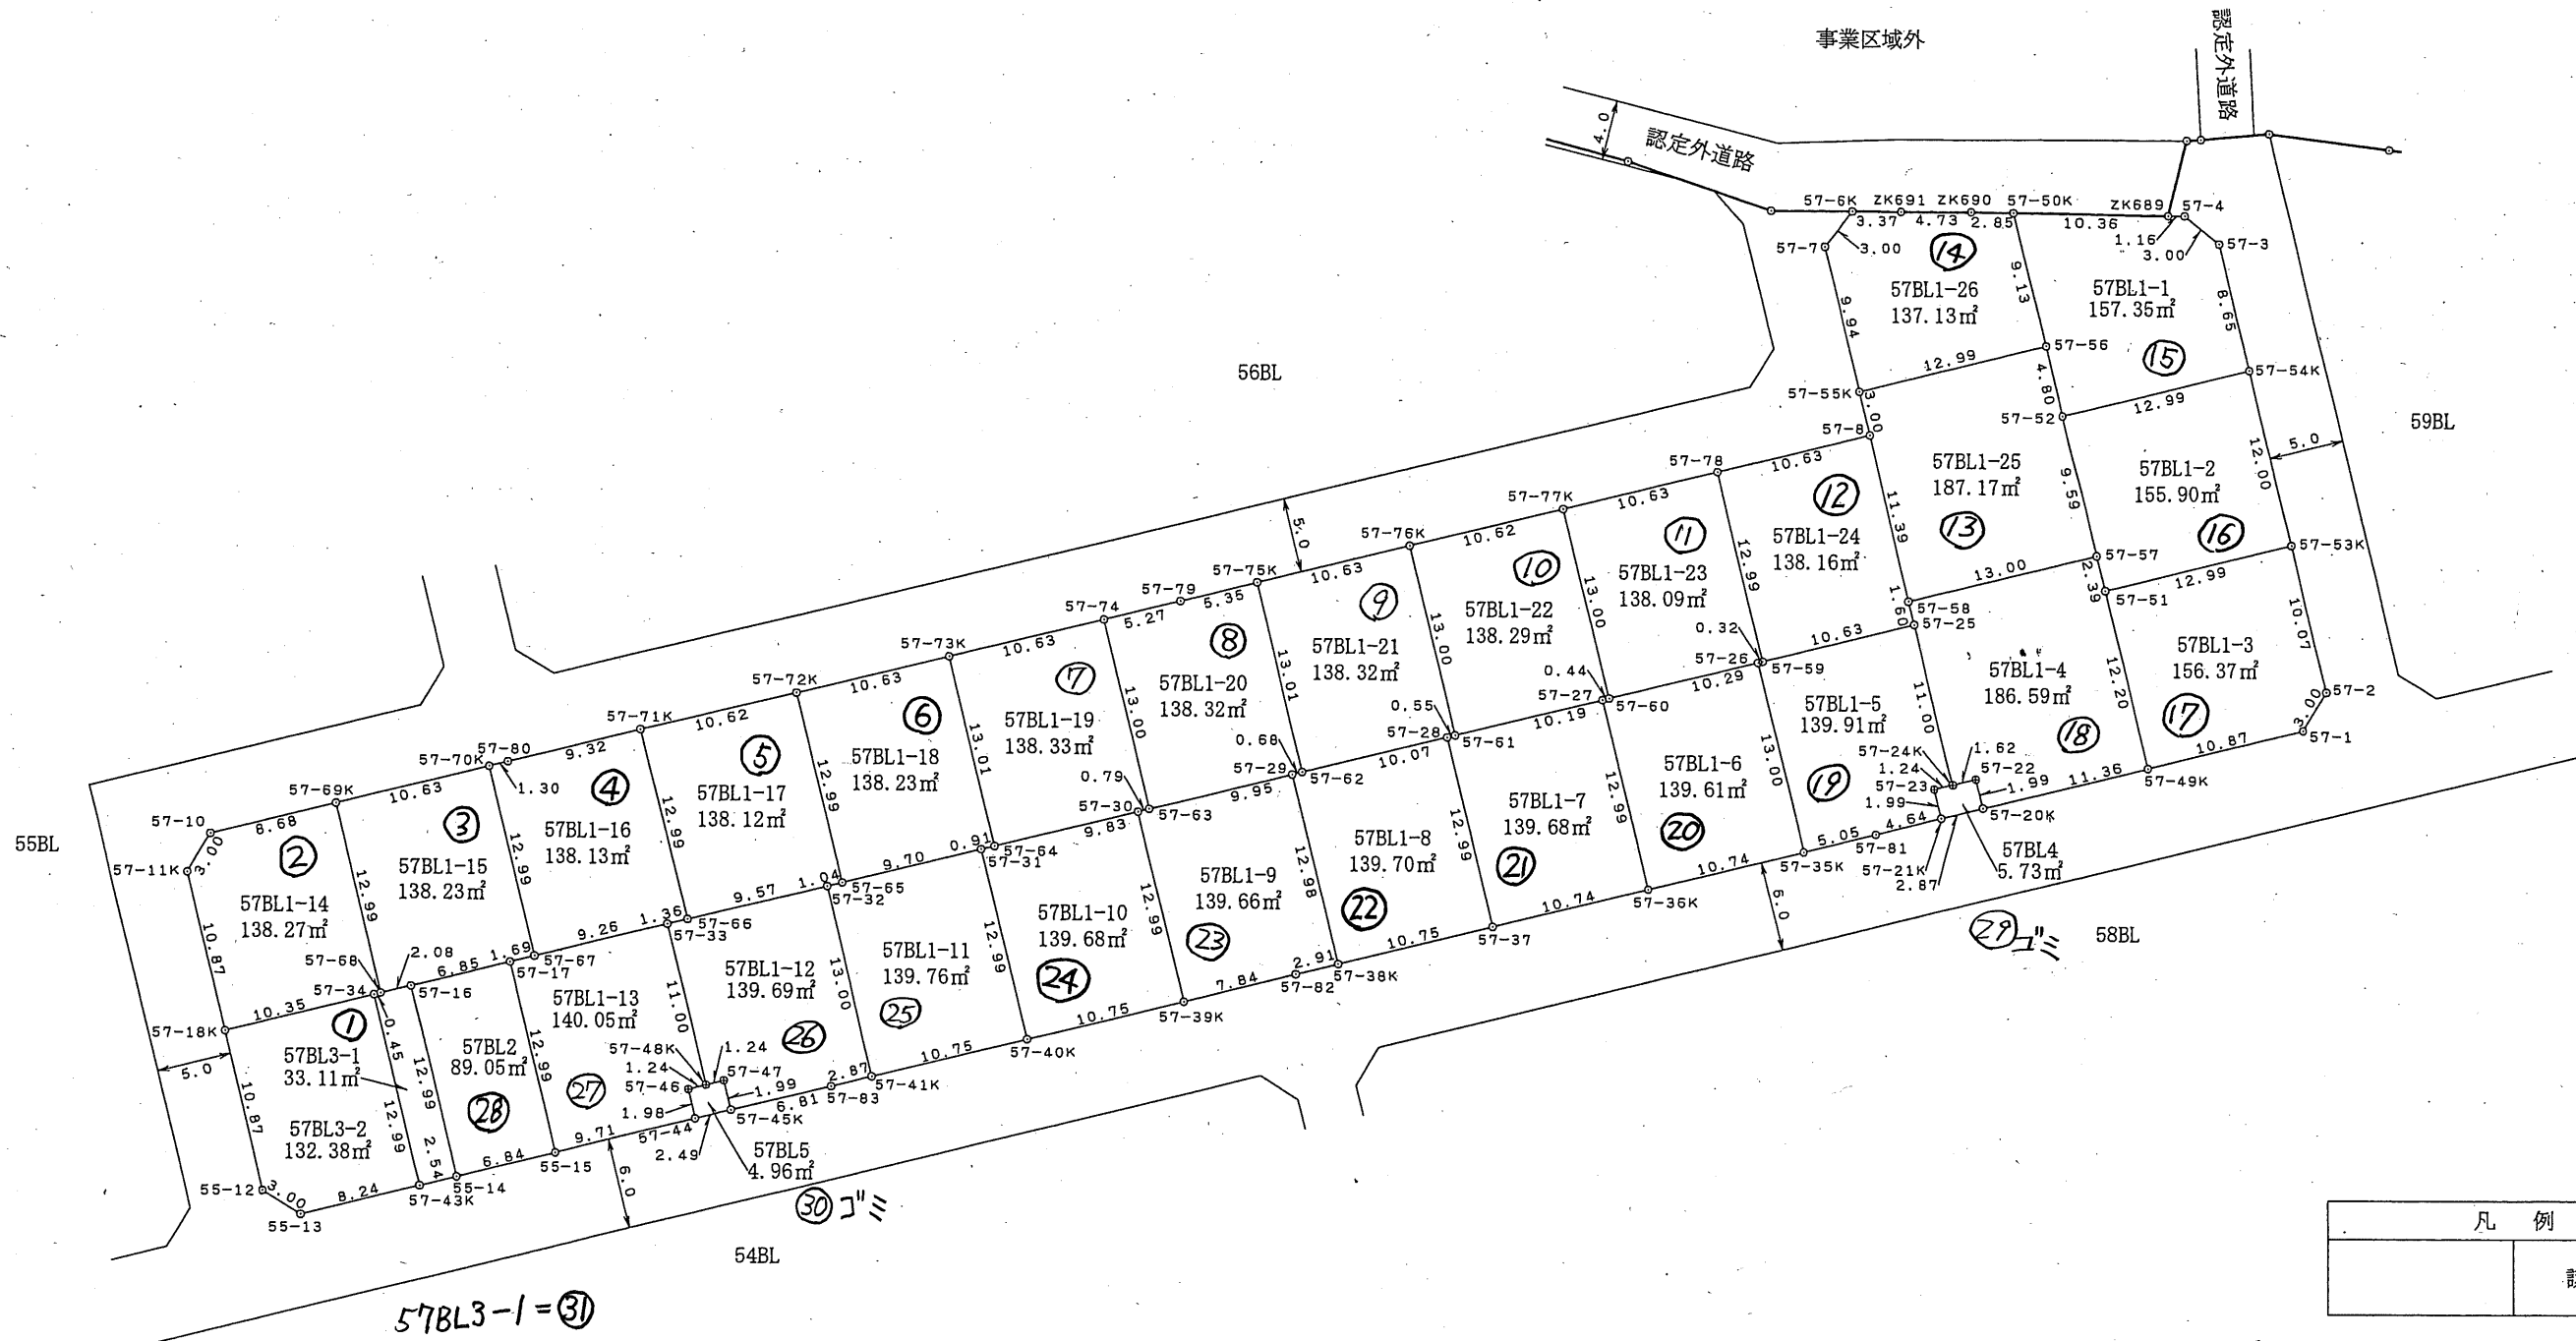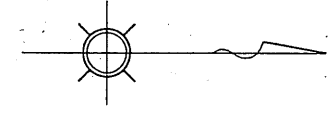

| 凡例 | |
|----|-----|
| | 該当地 |

| 凡例 | |
|----|----------|
| ○ | 市コンクリート杭 |
| ○ | 民コンクリート杭 |
| 田 | 市鑄物 |
| □ | 市プレート |
| ⊕ | 民プレート |
| ◎ | 市銀 |
| ◇ | 民銀 |
| ① | 計算点 |

この図面は換地処分時点のもので、現況とは必ずしも一致しないことがあります。換地処分以降の土地の管理は、各権利者が行うもので、境界等に関する紛争等が生じても佐倉市は関与できません。また、この図面を利用することにより発生した損害等について、佐倉市は一切の責任を負いません。



施行者：佐倉市井野東土地区画整理組合
(平成23年6月4日換地処分)

| | | | |
|------|---------------|------|------|
| 工事名 | 井野東土地区画整理事業 | | |
| 図面名 | 出来形確認測量図 | | |
| 縮尺 | 1/500 | 街区番号 | 57BL |
| 作成年月 | 平成21年4月 | | |
| 作業機関 | 株式会社 オオバ 東京支店 | | |
| 計画機関 | 井野東土地区画整理組合 | | |

出来形確認測量図

S=1:500

2丁目5

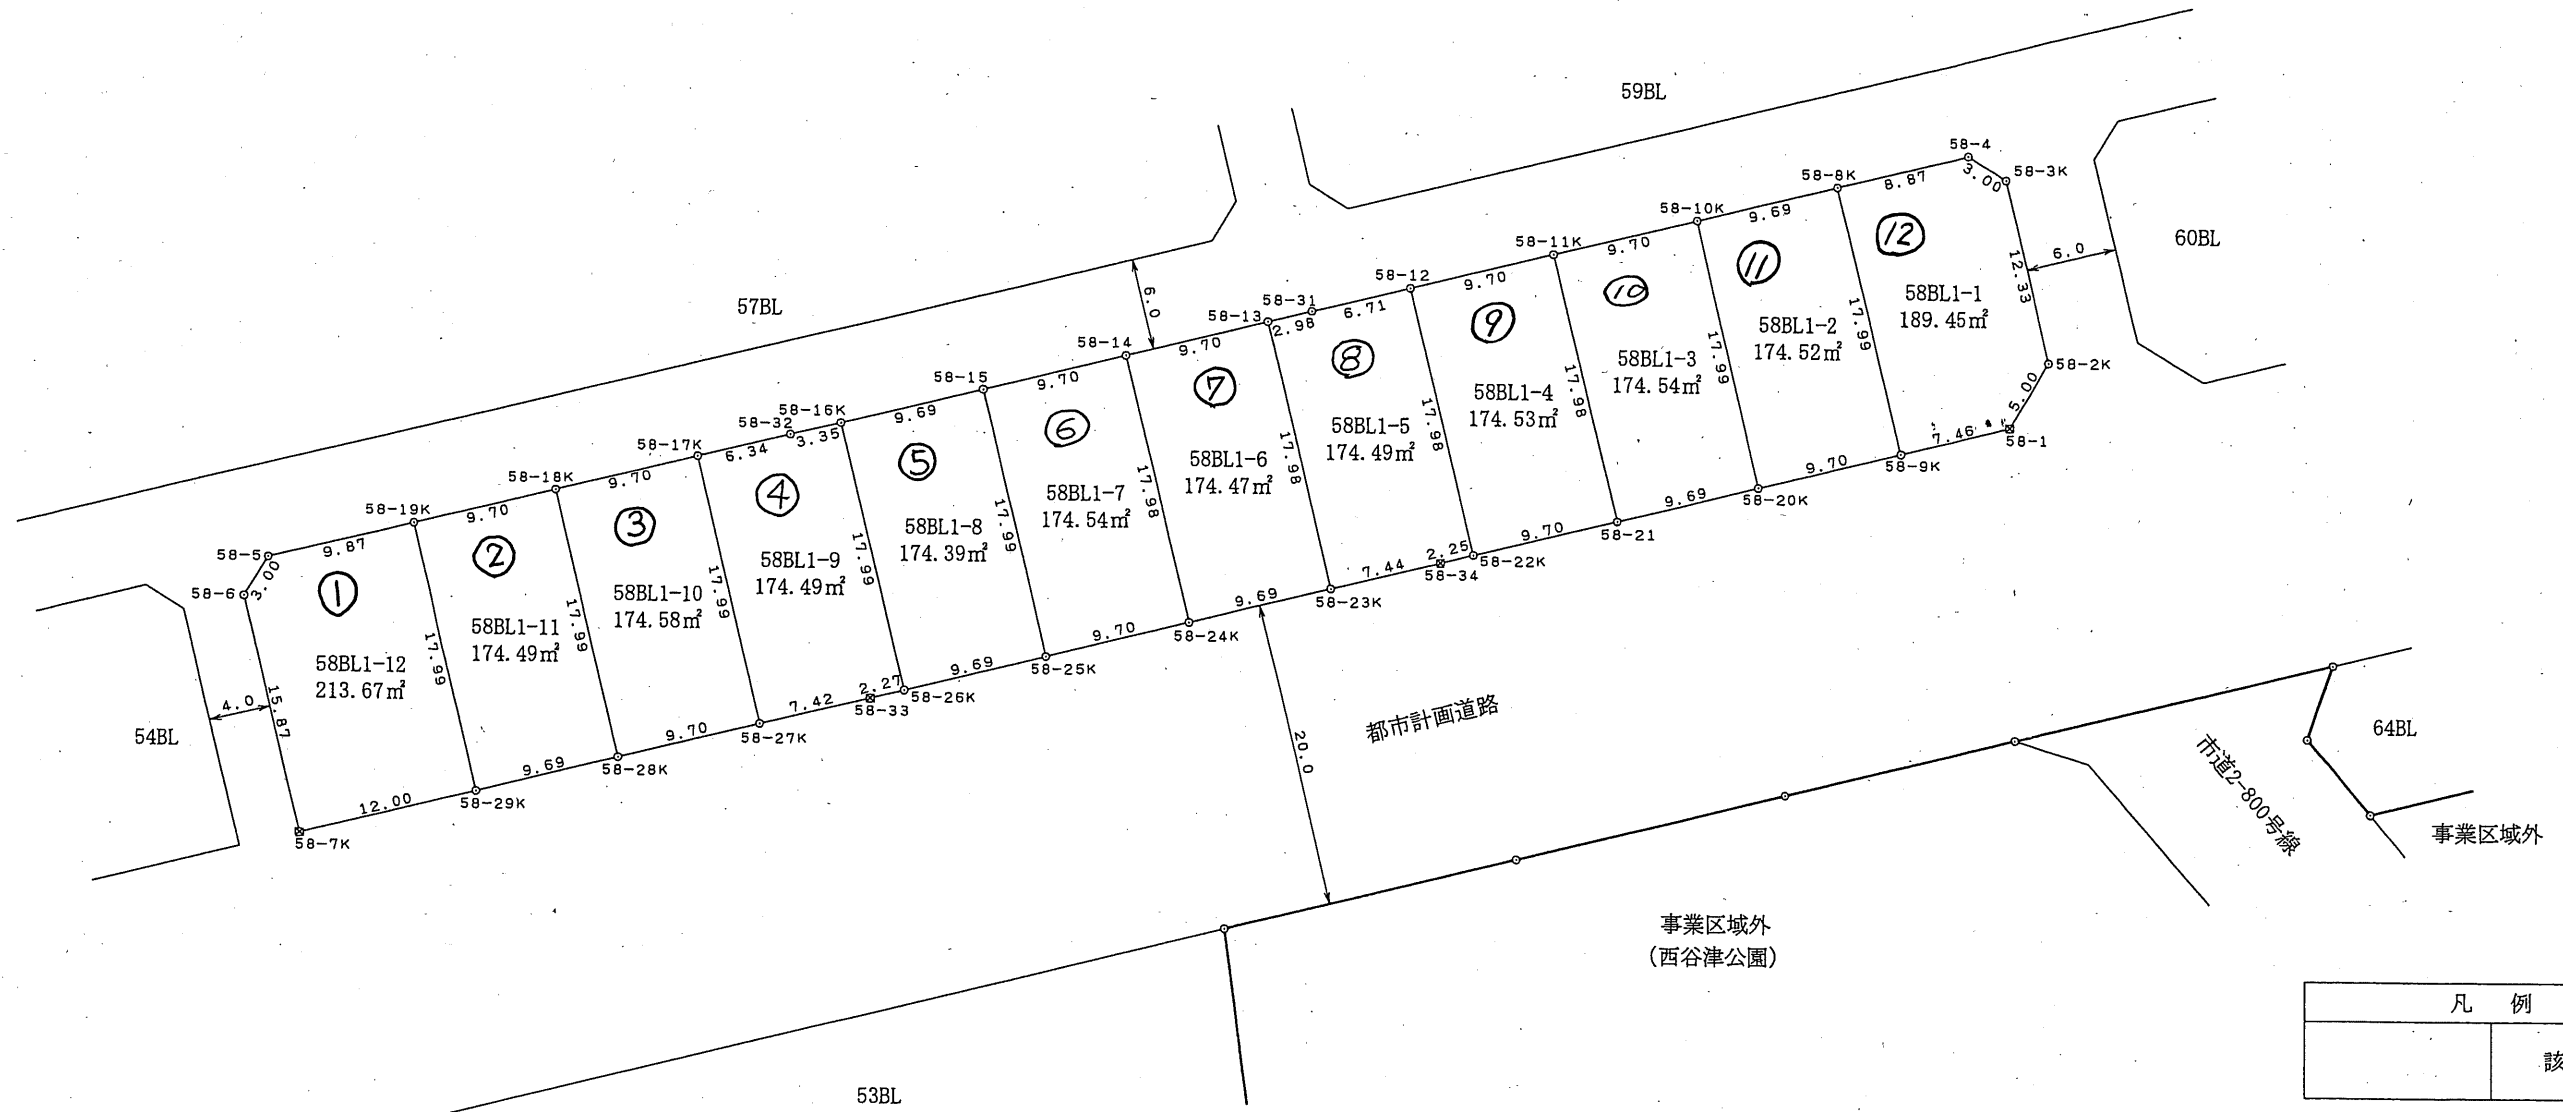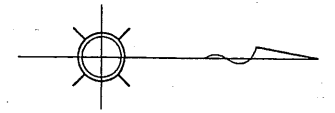

凡例

| | |
|---|----------|
| ⊗ | 県コンクリート杭 |
| ○ | 市コンクリート杭 |
| ○ | 民コンクリート杭 |
| 田 | 市 鋳物 |
| ⊠ | 県プレート |
| □ | 市プレート |
| ⊕ | 民プレート |
| ◇ | 市 鋳 |
| ◇ | 民 鋳 |
| ① | 計算点 |

この図面は換地処分時点のもので、現況とは必ずしも一致しないことがあります。
換地処分以降の土地の管理は、各権利者が行うもので、境界等に関する紛争等が生
じても佐倉市は関与できません。
また、この図面を利用することにより発生した損害等について、佐倉市は一切の責
任を負いません。

凡例

| | |
|--|-----|
| | 該当地 |
|--|-----|


| | | | |
|------|---------------|------|------|
| 工事名 | 井野東土地区画整理事業 | | |
| 図面名 | 出来形確認測量図 | | |
| 縮尺 | 1/500 | 街区番号 | 58BL |
| 作成年月 | 平成21年6月 | | |
| 作業機関 | 株式会社 オオバ 東京支店 | | |
| 計画機関 | 井野東土地区画整理組合 | | |

施行者：佐倉市井野東土地区画整理組合
(平成23年6月4日換地処分)

出来形確認測量図

S=1:500

2丁目6

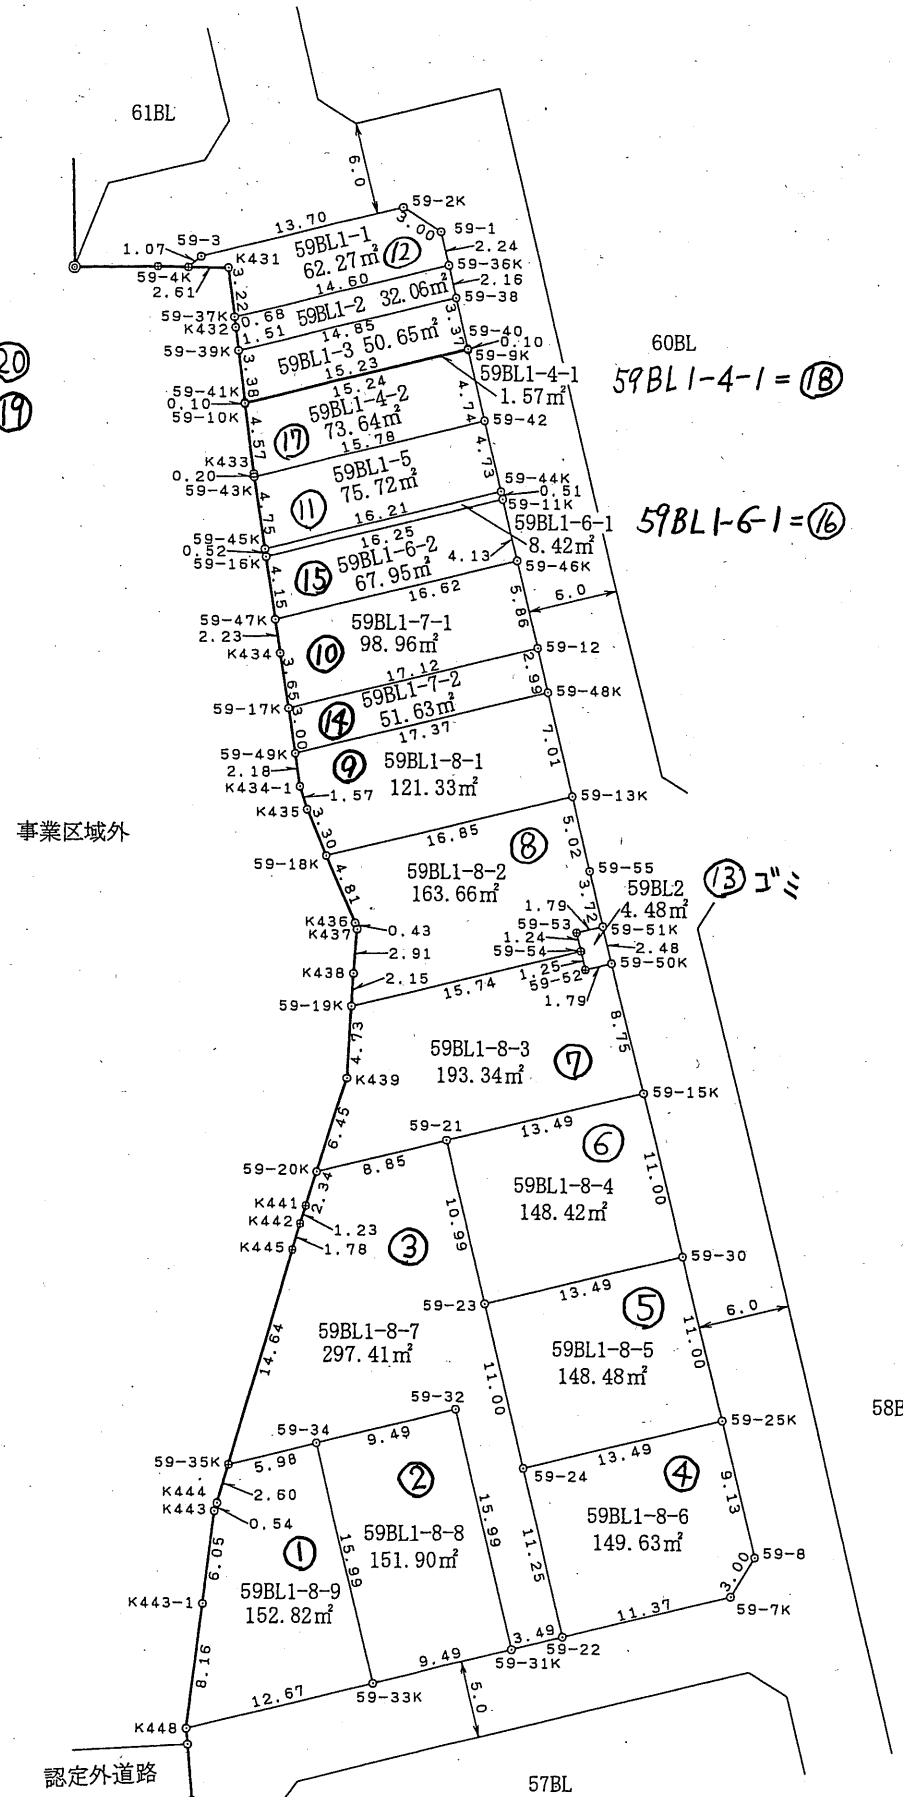




事業区域外


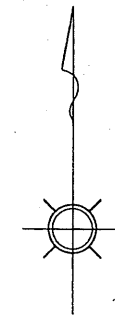

凡 例

| | |
|---|----------|
| ○ | 市コンクリート杭 |
| ○ | 民コンクリート杭 |
| 田 | 市 鋳物 |
| □ | 市プレート |
| ⊕ | 民プレート |
| ◇ | 市 紙 |
| ◇ | 民 紙 |
| ① | 計算点 |

この図面は換地処分時点のもので、現況とは必ずしも一致しないことがあります。換地処分以降の土地の管理は、各権利者が行うもので、境界等に関する紛争等が生じても佐倉市は関与できません。また、この図面を利用することにより発生した損害等について、佐倉市は一切の責任を負いません。

凡 例


| | |
|--|-----|
| | 該当地 |
|--|-----|

| | | | |
|------|---------------|------|------|
| 工事名 | 井野東土地区画整理事業 | | |
| 図面名 | 出来形確認測量図 | | |
| 縮 尺 | 1/500 | 街区番号 | 59BL |
| 作成年月 | 平成21年4月 | | |
| 作業機関 | 株式会社 オオバ 東京支店 | | |
| 計画機関 | 井野東土地区画整理組合 | | |

施行者：佐倉市井野東土地区画整理組合
(平成23年6月4日換地処分)

出来形確認測量図 2J目7

S=1:500

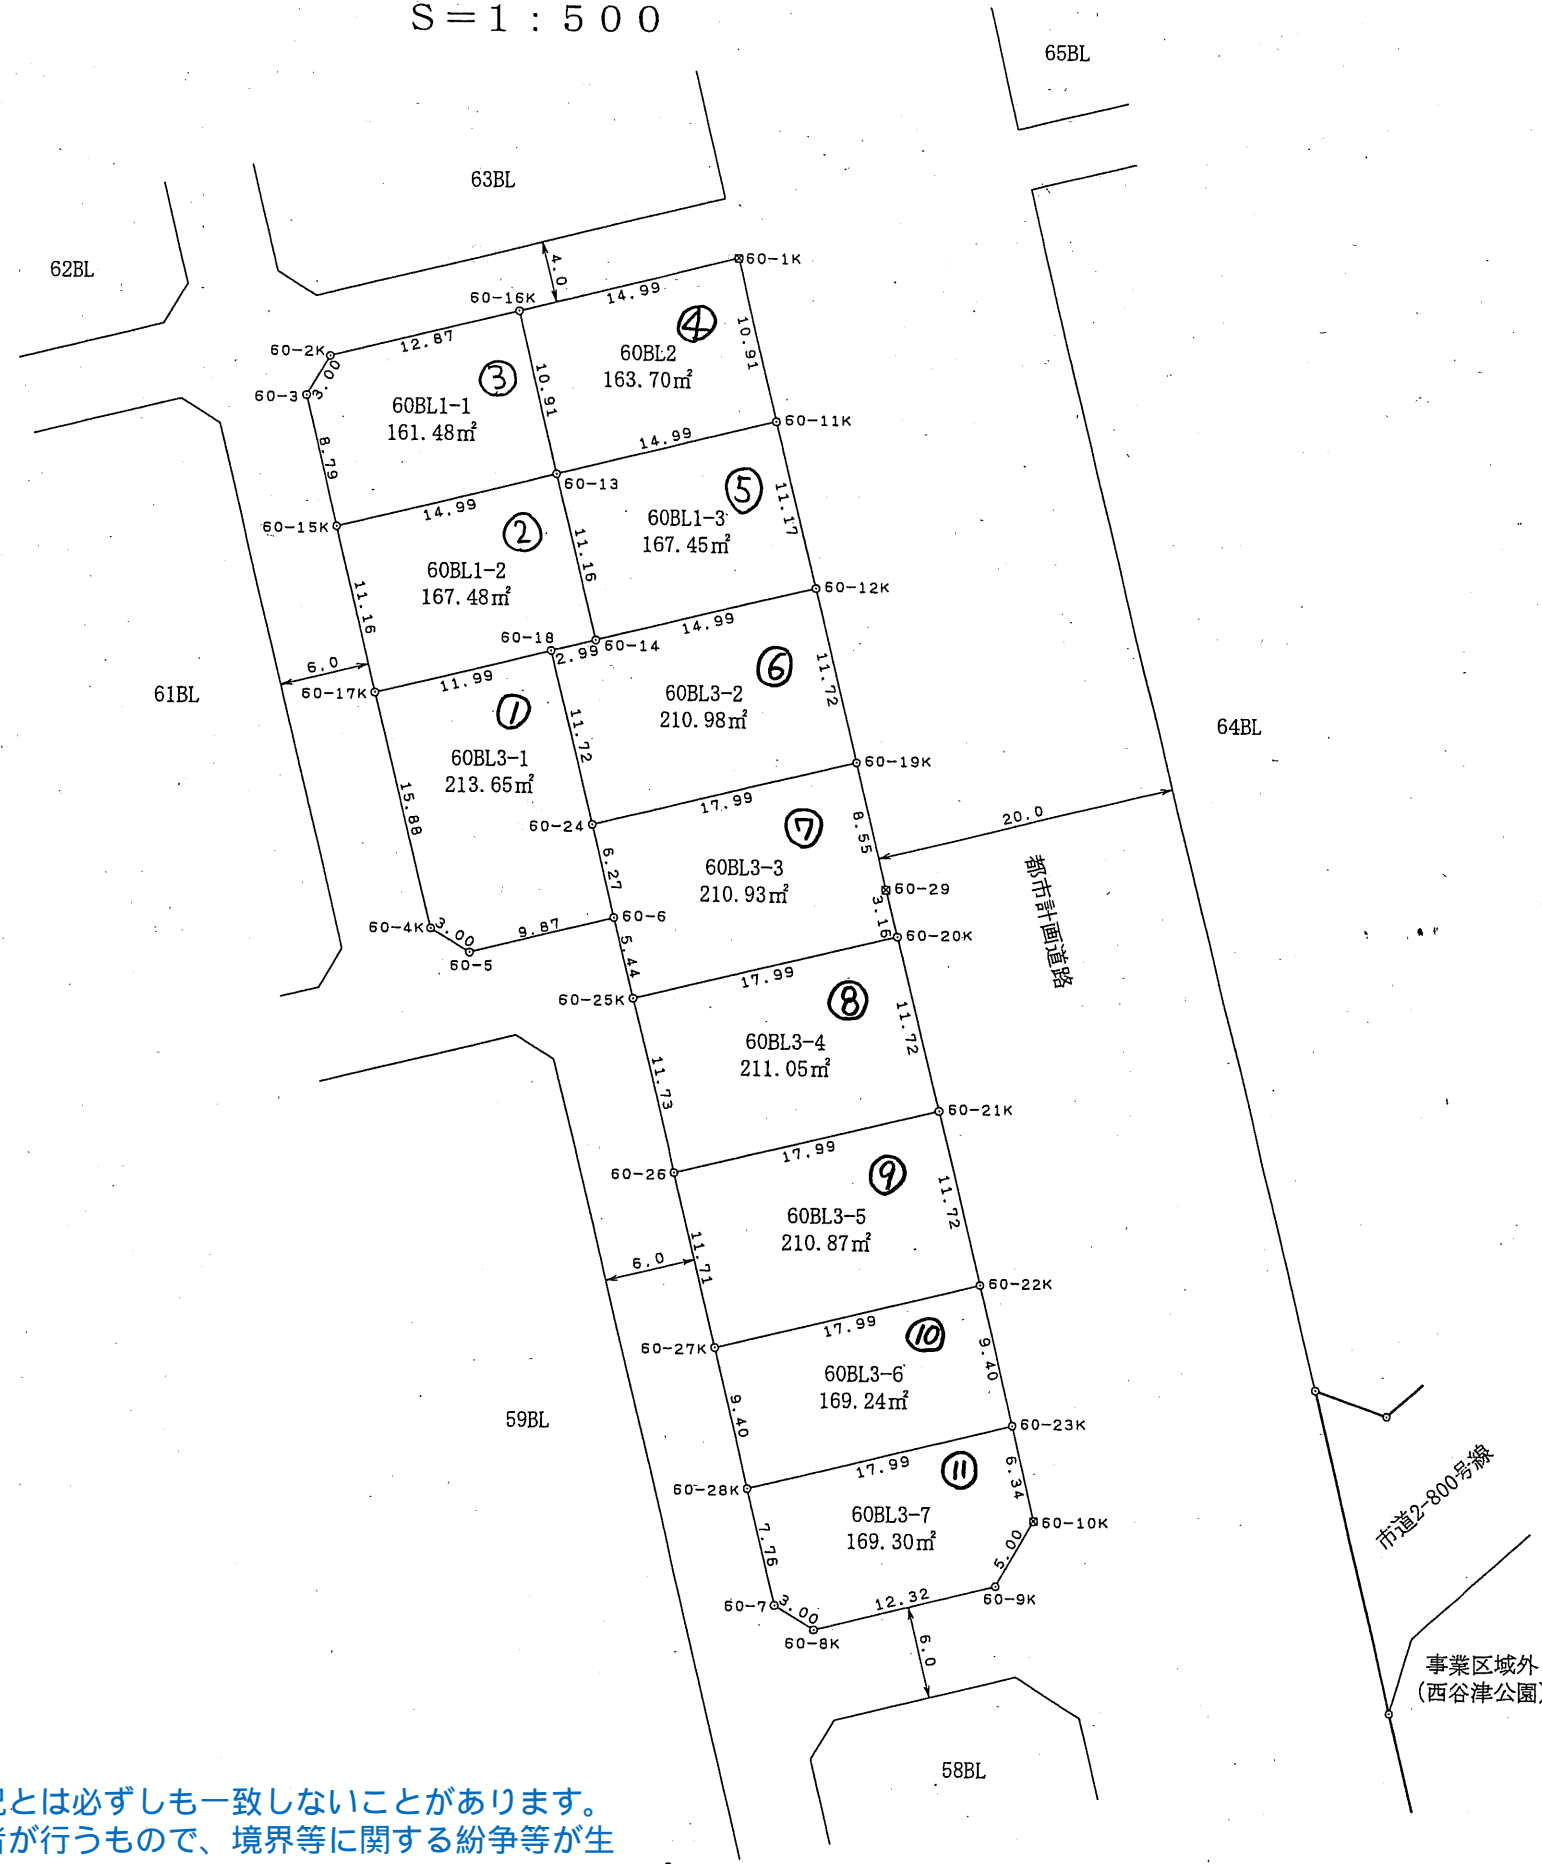

| 凡例 | |
|----|-----|
| | 該当地 |

| 凡例 | |
|----|----------|
| ⊗ | 県コンクリート杭 |
| ○ | 市コンクリート杭 |
| ◎ | 民コンクリート杭 |
| 田 | 市鋤物 |
| ⊠ | 県プレート |
| □ | 市プレート |
| ⊕ | 民プレート |
| ◇ | 市紙 |
| ◇ | 民紙 |
| ① | 計算点 |


この図面は換地処分時点のもので、現況とは必ずしも一致しないことがあります。換地処分以降の土地の管理は、各権利者が行うもので、境界等に関する紛争等が生じても佐倉市は関与できません。また、この図面を利用することにより発生した損害等について、佐倉市は一切の責任を負いません。

施行者：佐倉市井野東土地区画整理組合
(平成23年6月4日換地処分)


| | | | |
|------|---------------|------|------|
| 工事名 | 井野東土地区画整理事業 | | |
| 図面名 | 出来形確認測量図 | | |
| 縮尺 | 1/500 | 街区番号 | 60BL |
| 作成年月 | 平成21年6月 | | |
| 作業機関 | 株式会社 オオバ 東京支店 | | |
| 計画機関 | 井野東土地区画整理組合 | | |

出来形確認測量図

S=1:500 2丁目8

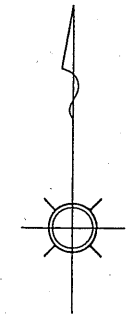

事業区域外

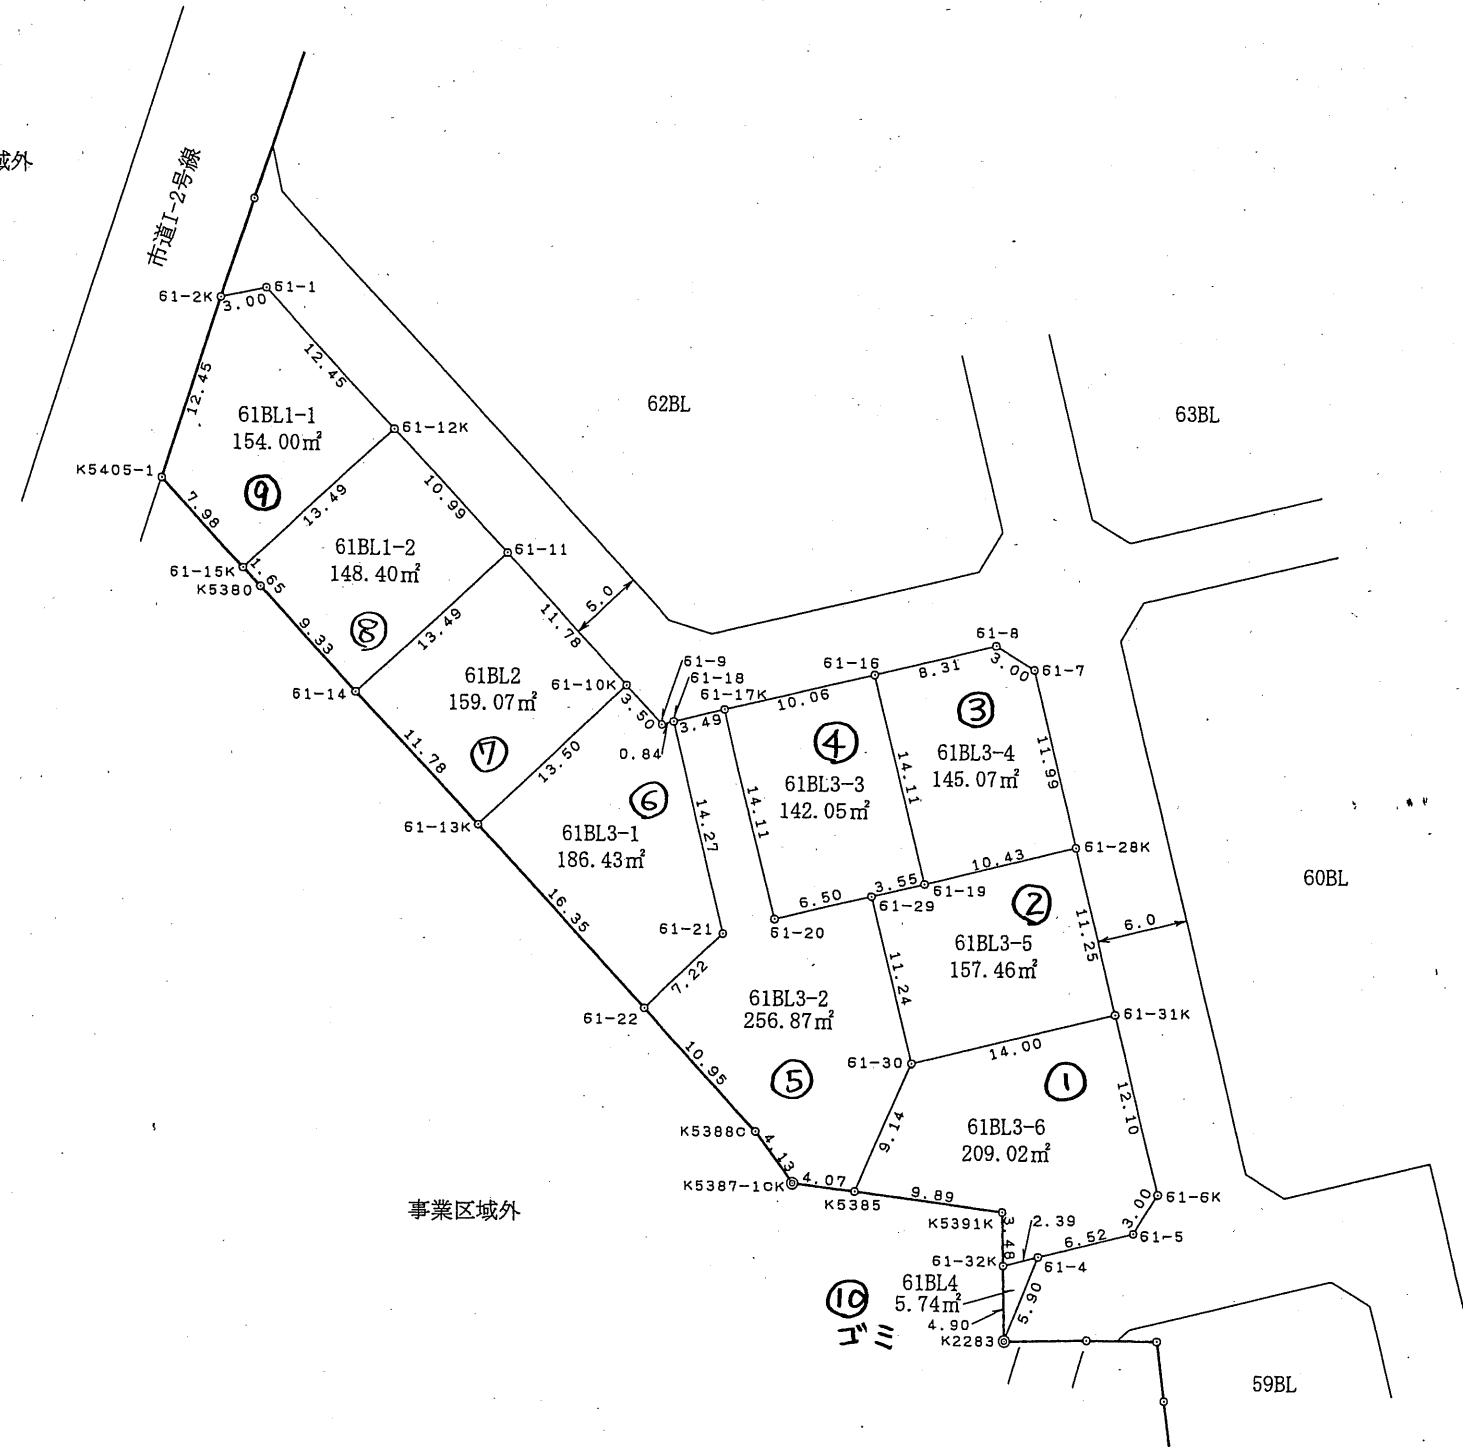

事業区域外

| 凡 例 | |
|-----|-----|
| | 該当地 |

| 凡 例 | |
|-----|----------|
| ○ | 市コンクリート杭 |
| ○ | 民コンクリート杭 |
| 田 | 市 鑄 物 |
| □ | 市プレート |
| ⊕ | 民プレート |
| ○ | 市 仮 |
| ◇ | 民 仮 |
| ① | 計算点 |

この図面は換地処分時点のもので、現況とは必ずしも一致しないことがあります。換地処分以降の土地の管理は、各権利者が行うもので、境界等に関する紛争等が生じても佐倉市は関与できません。また、この図面を利用することにより発生した損害等について、佐倉市は一切の責任を負いません。



施行者：佐倉市井野東土地区画整理組合
(平成23年6月4日換地処分)

| | |
|------|-----------------|
| 工事名 | 井野東土地区画整理事業 |
| 図面名 | 出来形確認測量図 |
| 縮 尺 | 1/500 街区番号 61BL |
| 作成年月 | 平成21年7月 |
| 作業機関 | 株式会社 オオバ 東京支店 |
| 計画機関 | 井野東土地区画整理組合 |

出来形確認測量図

S=1:500

2丁目9

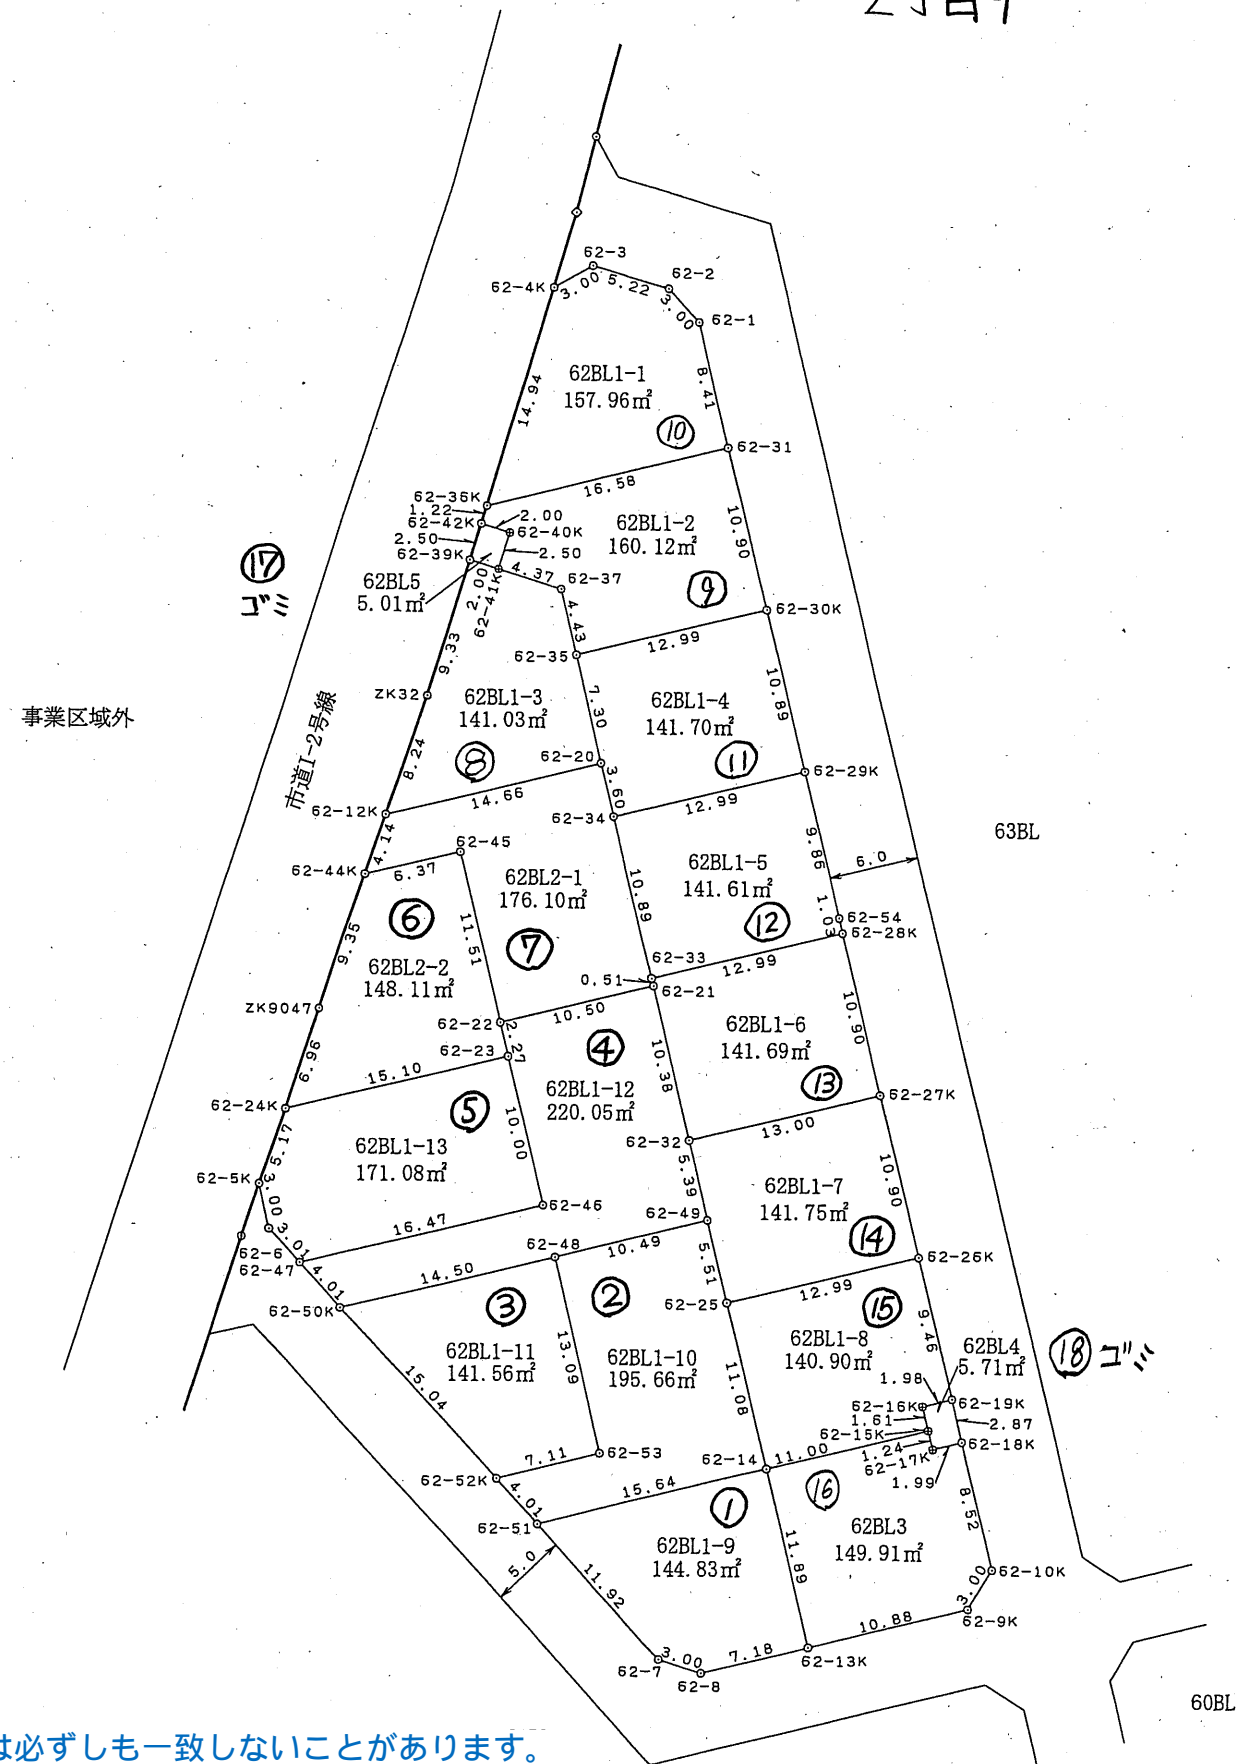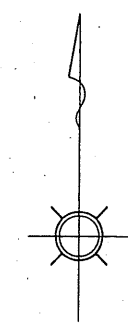

| 凡例 | |
|----|-----|
| | 該当地 |

| 凡例 | |
|----|----------|
| ○ | 市コンクリート杭 |
| ○ | 民コンクリート杭 |
| 田 | 市鑄物 |
| □ | 市プレート |
| ⊕ | 民プレート |
| ◇ | 市旗 |
| ◇ | 民旗 |
| ① | 計算点 |

この図面は換地処分時点のもので、現況とは必ずしも一致しないことがあります。換地処分以降の土地の管理は、各権利者が行うもので、境界等に関する紛争等が生じても佐倉市は関与できません。また、この図面を利用することにより発生した損害等について、佐倉市は一切の責任を負いません。



施行者：佐倉市井野東土地区画整理組合
(平成23年6月4日換地処分)

| | | | |
|------|---------------|------|------|
| 工事名 | 井野東土地区画整理事業 | | |
| 図面名 | 出来形確認測量図 | | |
| 縮尺 | 1/500 | 街区番号 | 62BL |
| 作成年月 | 平成21年4月 | | |
| 作業機関 | 株式会社 オオバ 東京支店 | | |
| 計画機関 | 井野東土地区画整理組合 | | |


出来形確認測量図

S=1:500

2丁目10

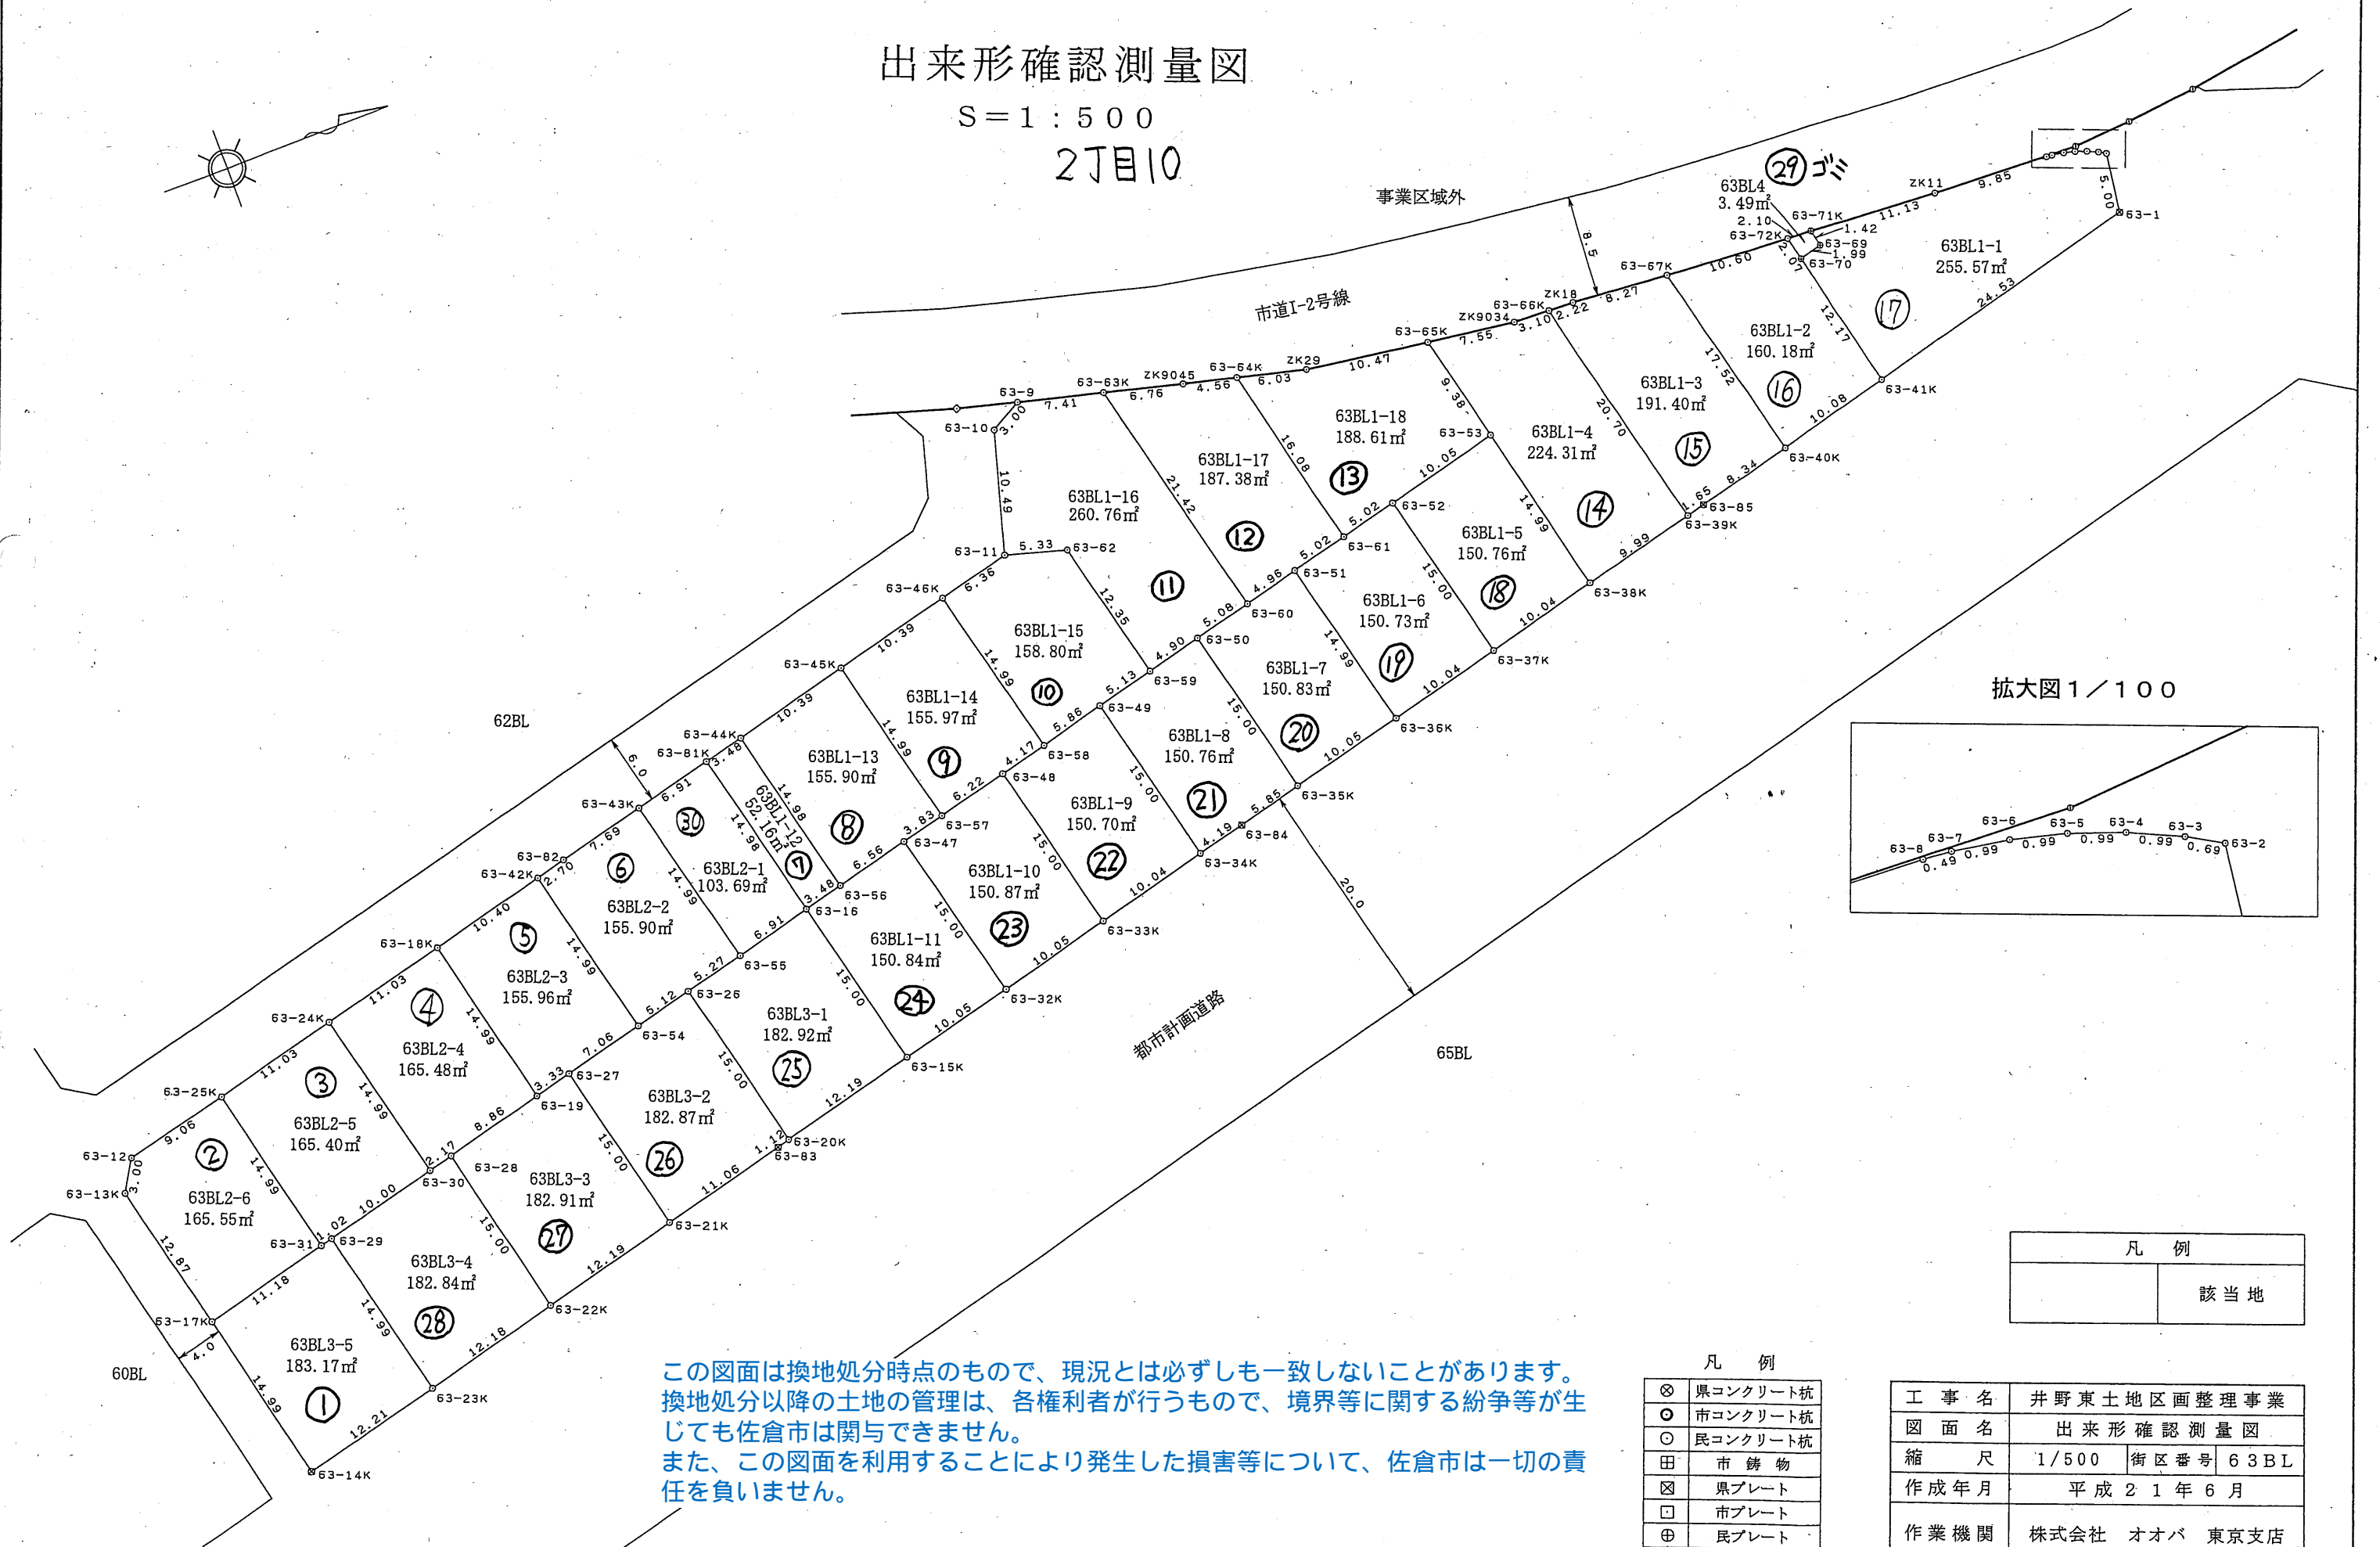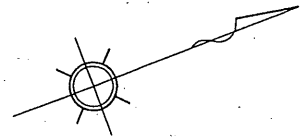

拡大図1/100

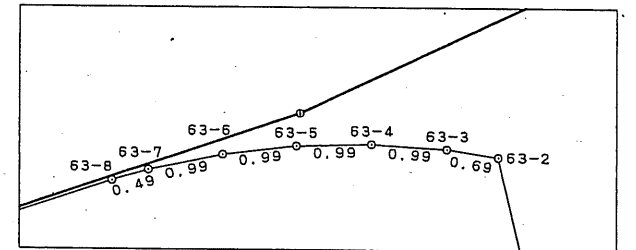

この図面は換地処分時点のもので、現況とは必ずしも一致しないことがあります。
換地処分以降の土地の管理は、各権利者が行うもので、境界等に関する紛争等が生
じても佐倉市は関与できません。
また、この図面を利用することにより発生した損害等について、佐倉市は一切の責
任を負いません。

施行者：佐倉市井野東土地区画整理組合
(平成23年6月4日換地処分)

| 凡例 | |
|----|-----|
| | 該当地 |

| 凡例 | |
|----|----------|
| ⊗ | 県コンクリート杭 |
| ⊙ | 市コンクリート杭 |
| ○ | 民コンクリート杭 |
| 田 | 市鏝物 |
| ⊠ | 県プレート |
| □ | 市プレート |
| ⊕ | 民プレート |
| ◇ | 市紙 |
| ◇ | 民紙 |
| ① | 計算点 |

| | | | |
|------|---------------|------|------|
| 工事名 | 井野東土地区画整理事業 | | |
| 図面名 | 出来形確認測量図 | | |
| 縮尺 | 1/500 | 街区番号 | 63BL |
| 作成年月 | 平成21年6月 | | |
| 作業機関 | 株式会社 オオバ 東京支店 | | |
| 計画機関 | 井野東土地区画整理組合 | | |