
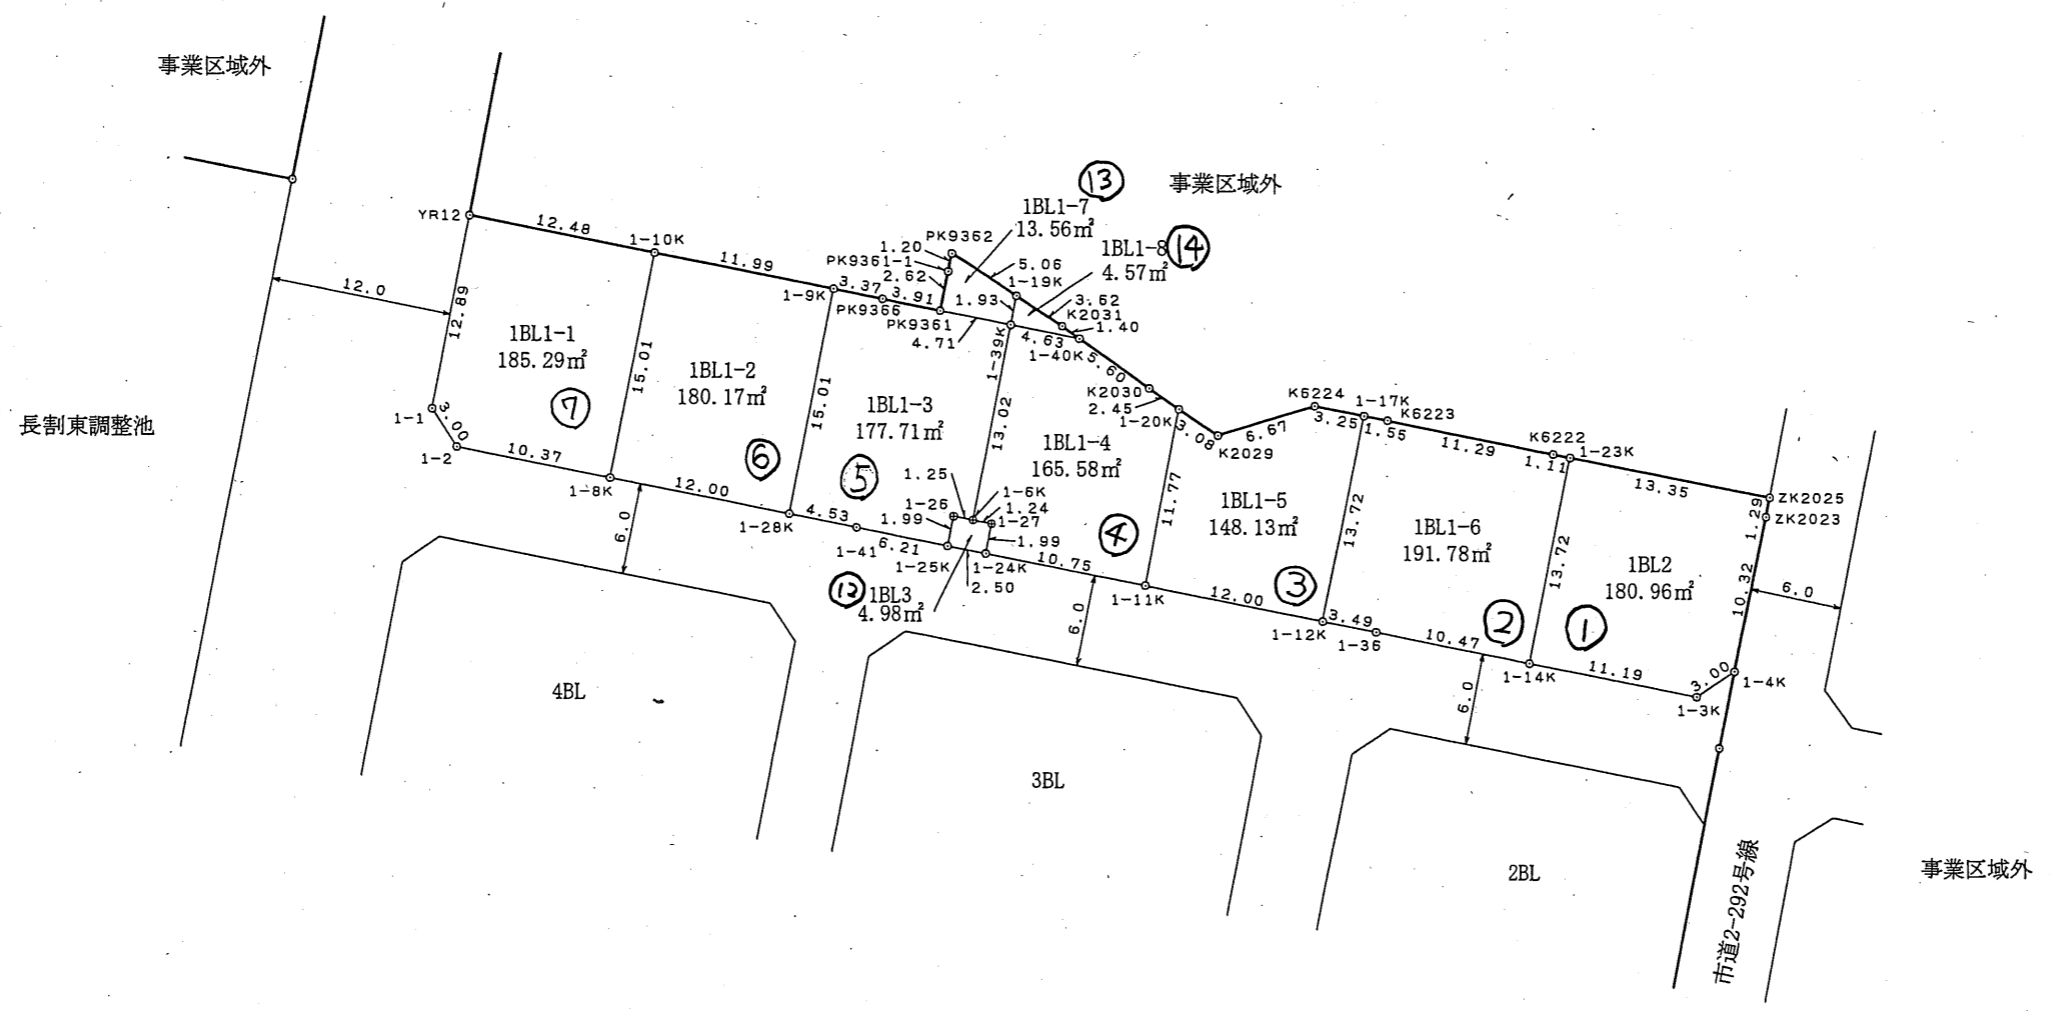


出来形確認測量図

S=1:500

5丁目

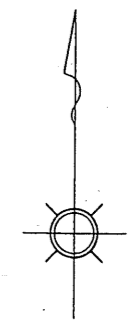

凡 例	
	該当地

凡 例	
○	市コンクリート杭
○	民コンクリート杭
田	市 鑄 物
□	市プレート
⊕	民プレート
◎	市 鋳
◇	民 鋳
①	計算点

この図面は換地処分時点のもので、現況とは必ずしも一致しないことがあります。
換地処分以降の土地の管理は、各権利者が行うもので、境界等に関する紛争等が生
じても佐倉市は関与できません。
また、この図面を利用することにより発生した損害等について、佐倉市は一切の責
任を負いません。



工事名	井野東土地区画整理事業		
図面名	出来形確認測量図		
縮 尺	1/500	街区番号	1BL
作成年月	平成21年2月		
作業機関	株式会社 オオバ 東京支店		
計画機関	井野東土地区画整理組合		

施行者：佐倉市井野東土地区画整理組合
(平成23年6月4日換地処分)

出来形確認測量図

S=1:500

5丁目2

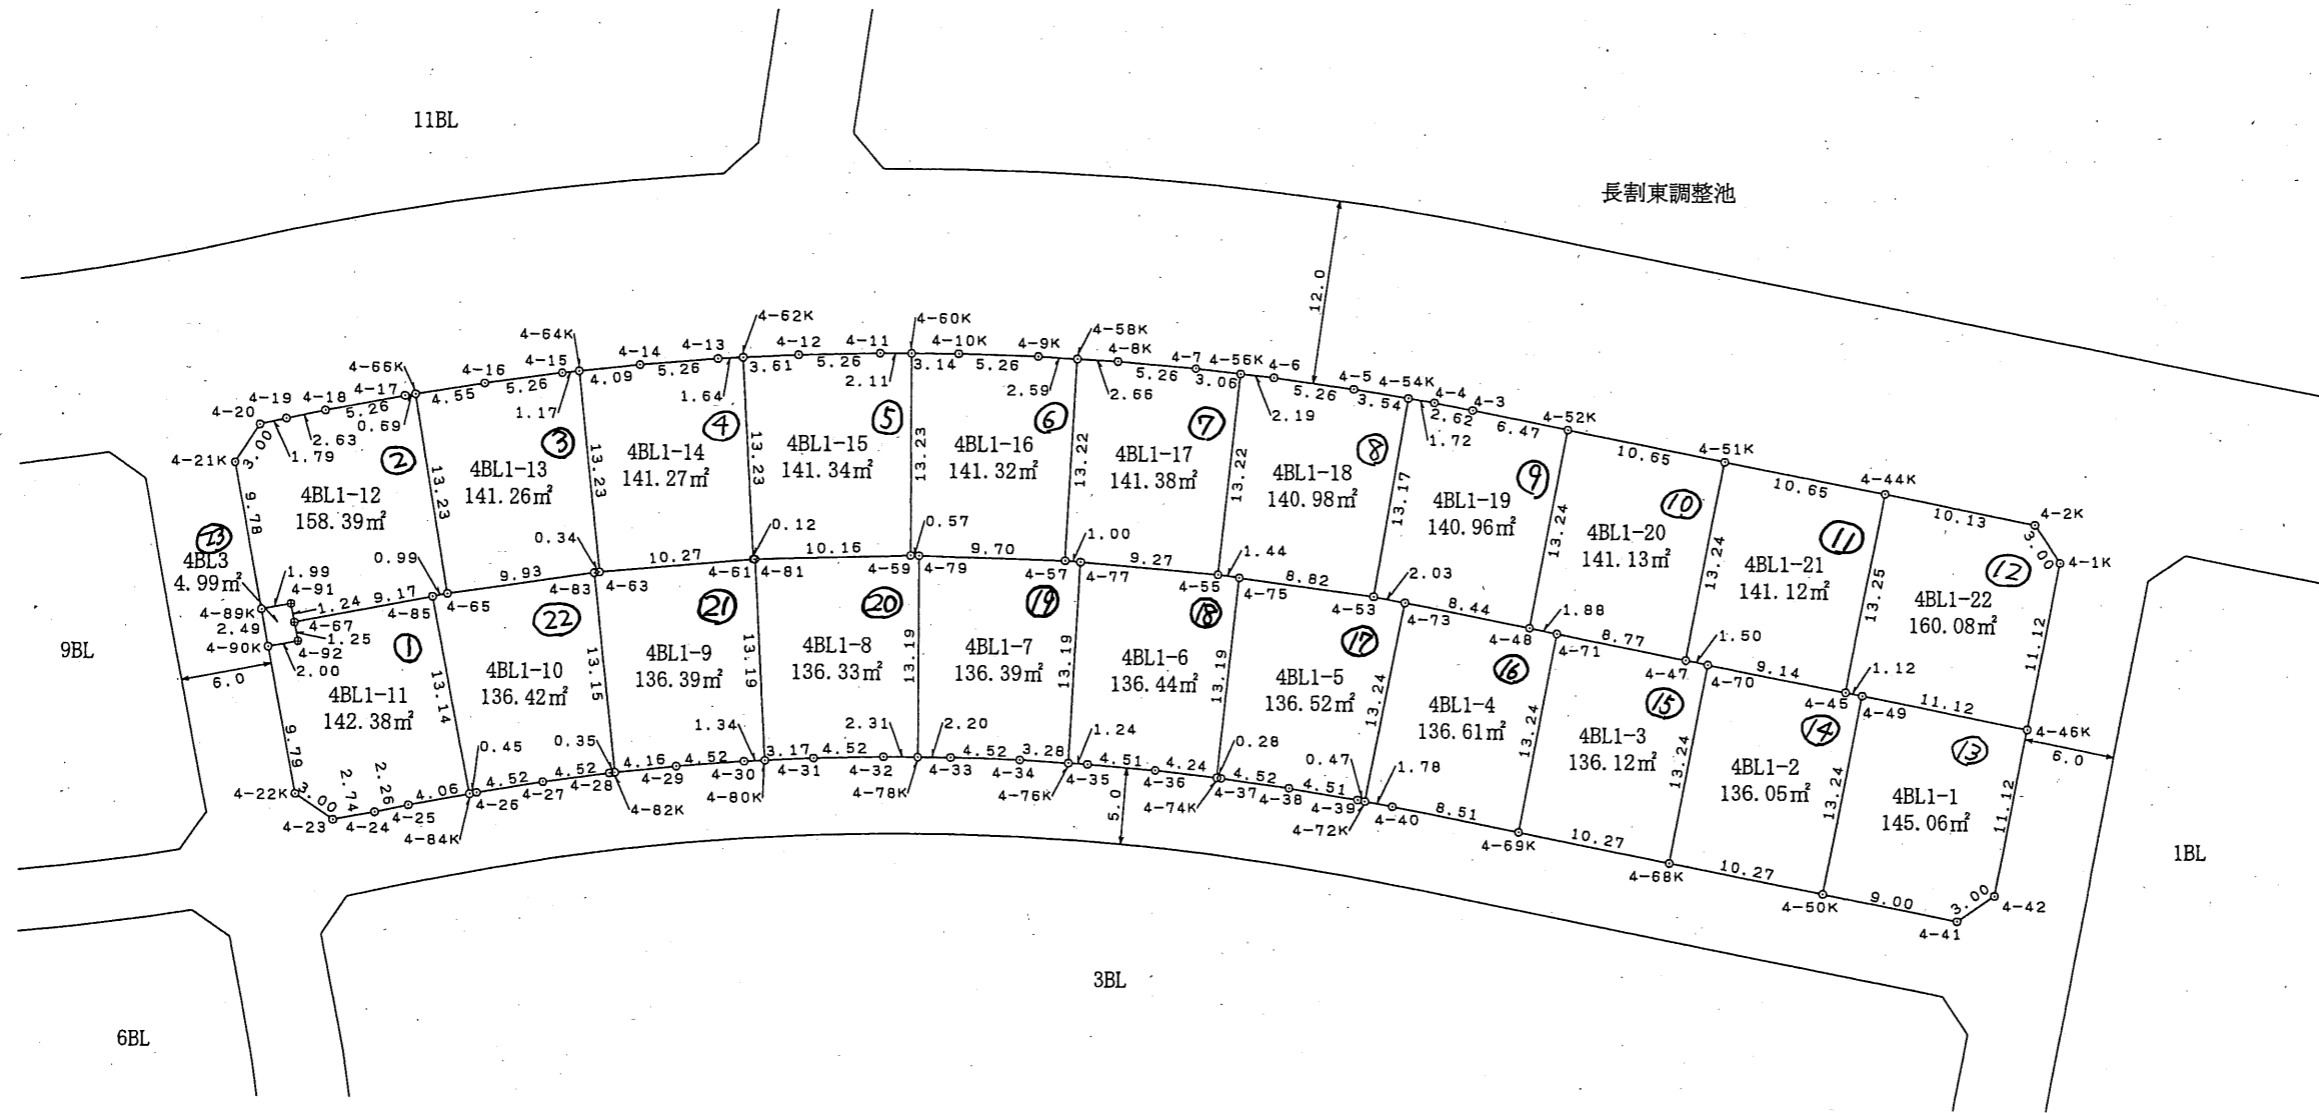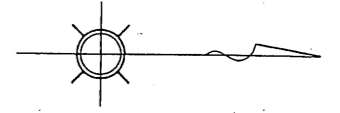

凡例	
	該当地

凡例


○	市コンクリート杭
○	民コンクリート杭
田	市鑄物
□	市プレート
⊕	民プレート
○	市銀
◇	民銀
①	計算点

この図面は換地処分時点のもので、現況とは必ずしも一致しないことがあります。
換地処分以降の土地の管理は、各権利者が行うもので、境界等に関する紛争等が生
じても佐倉市は関与できません。
また、この図面を利用することにより発生した損害等について、佐倉市は一切の責
任を負いません。



工事名	井野東土地区画整理事業		
図面名	出来形確認測量図		
縮尺	1/500	街区番号	4B-L
作成年月	平成20年12月		
作業機関	株式会社 オオバ 東京支店		
計画機関	井野東土地区画整理組合		

施行者：佐倉市井野東土地区画整理組合
(平成23年6月4日換地処分)

拡大図 1/100

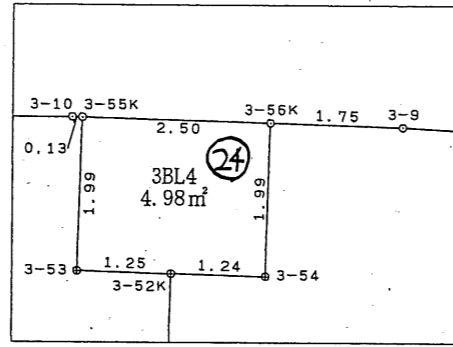

出来形確認測量図 5丁目3
S=1:500

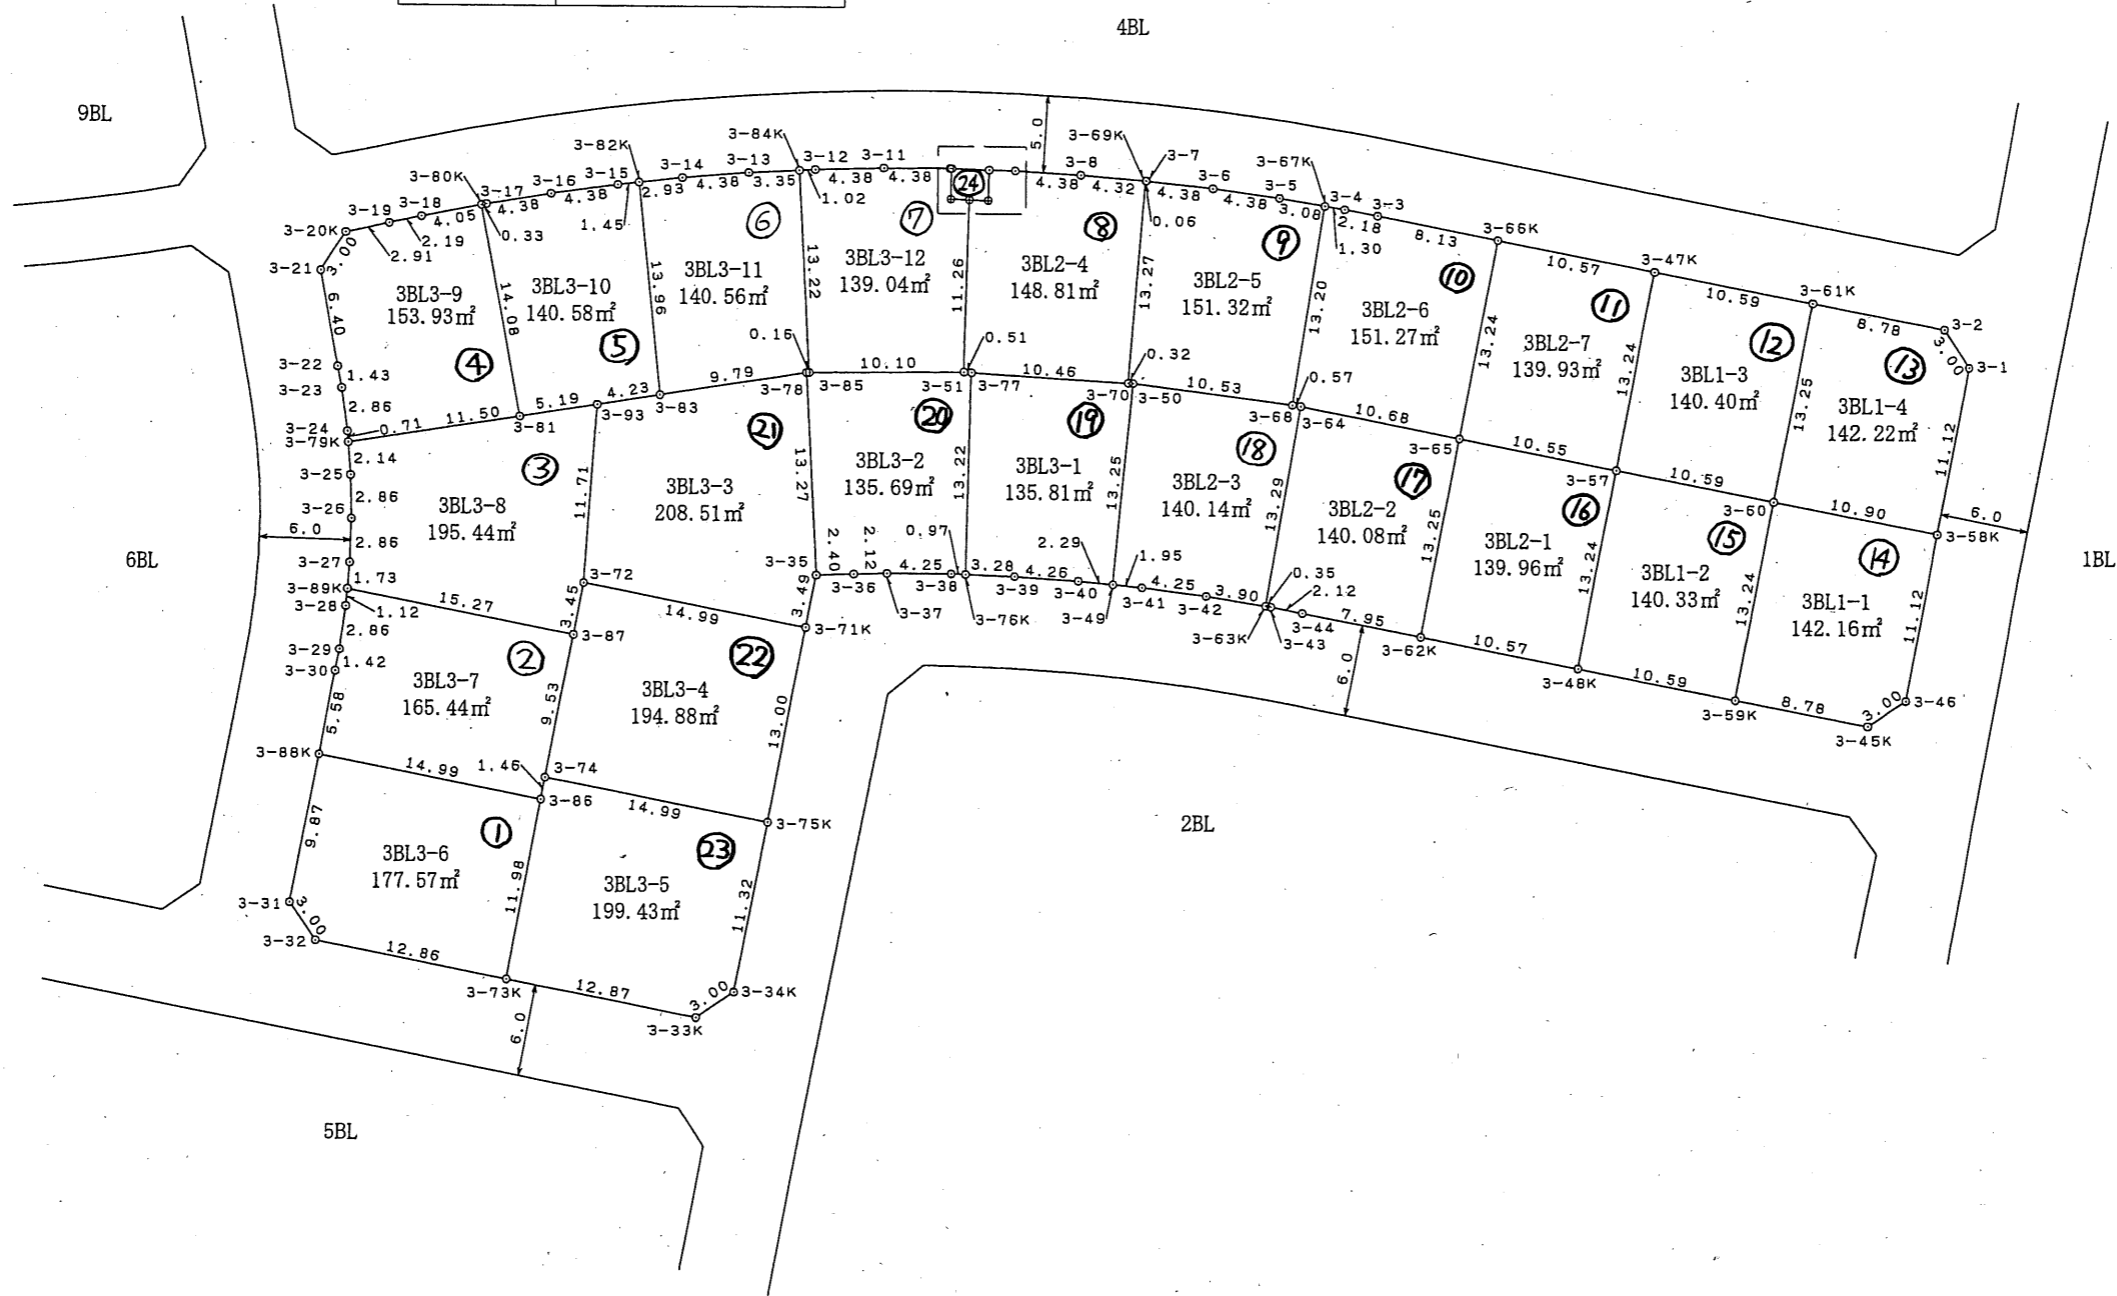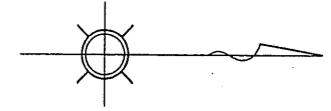

凡 例	
	該当地

凡 例	
○	市コンクリート杭
○	民コンクリート杭
田	市 鑄 物
□	市プレート
⊕	民プレート
◇	市 紙
◇	民 紙
①	計算点

この図面は換地処分時点のもので、現況とは必ずしも一致しないことがあります。換地処分以降の土地の管理は、各権利者が行うもので、境界等に関する紛争等が生じても佐倉市は関与できません。また、この図面を利用することにより発生した損害等について、佐倉市は一切の責任を負いません。



工事名	井野東土地区画整理事業		
図面名	出来形確認測量図		
縮 尺	1/500	街区番号	3BL
作成年月	平成20年12月		
作業機関	株式会社 オオバ 東京支店		
計画機関	井野東土地区画整理組合		

施行者：佐倉市井野東土地区画整理組合
(平成23年6月4日換地処分)

出来形確認測量図

5丁目4

S=1:500

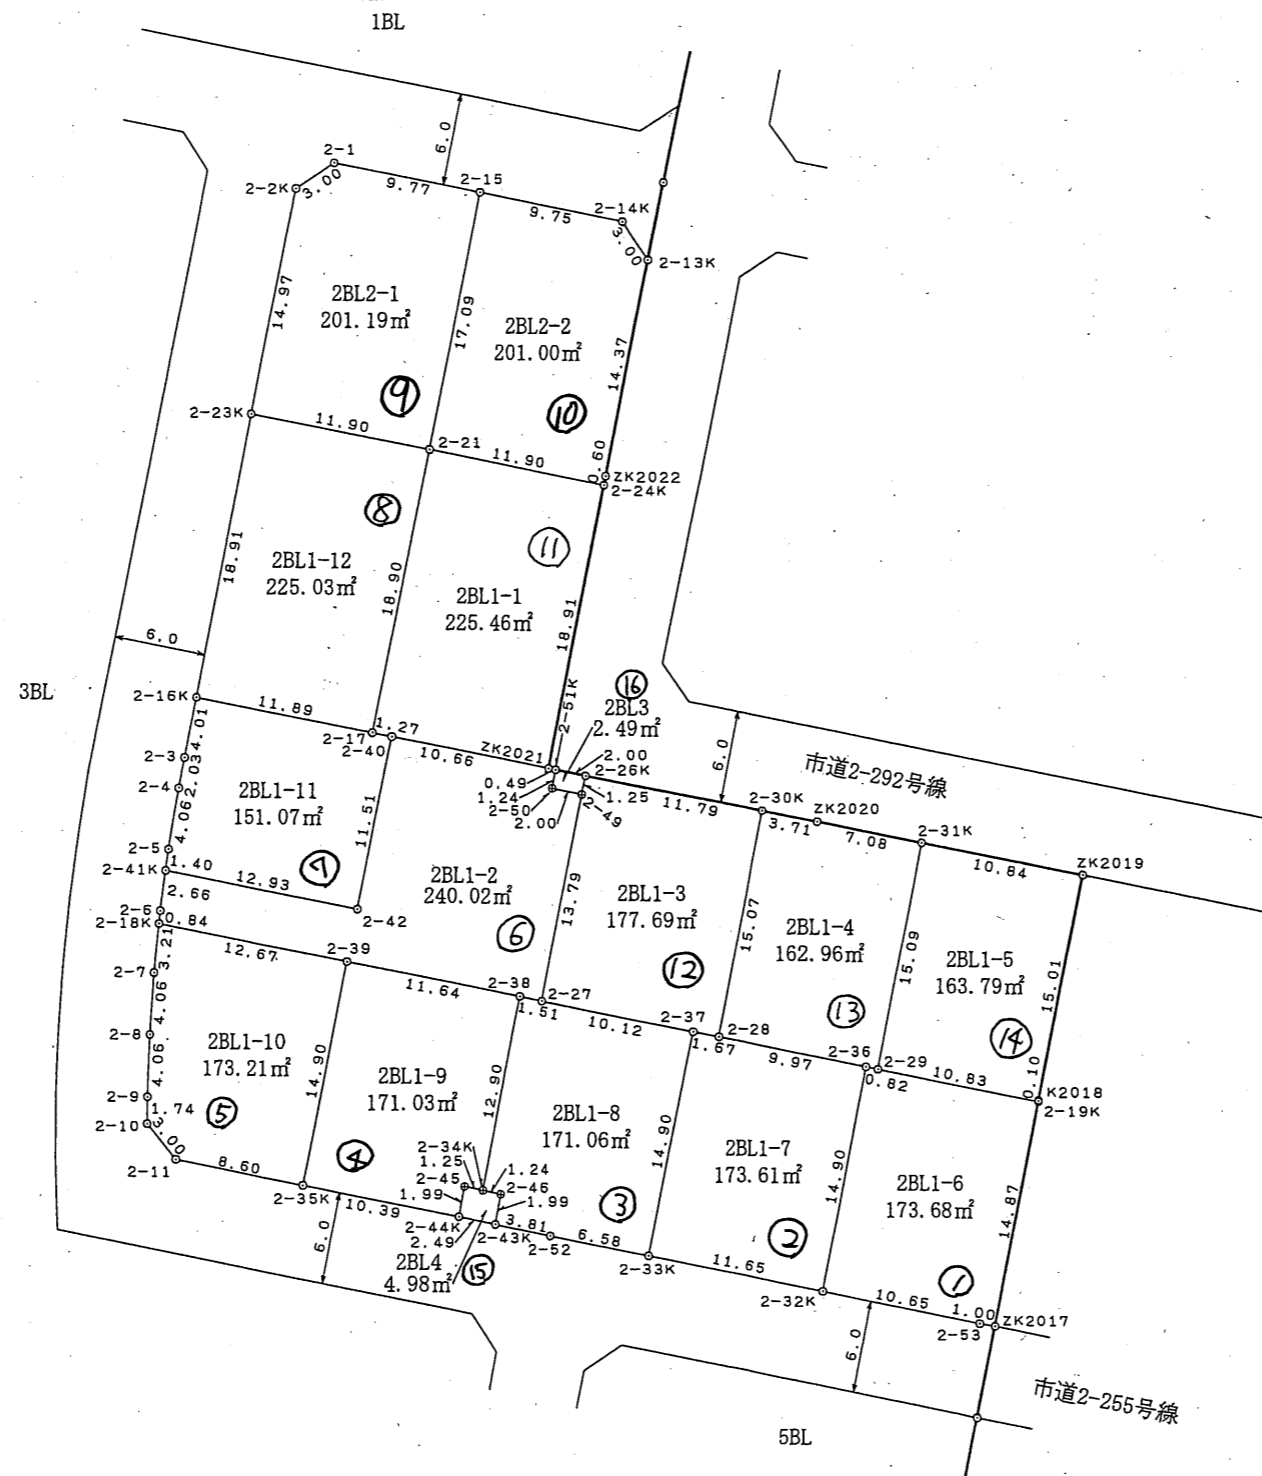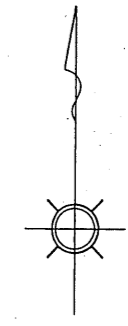

凡例	
	該当地

凡例	
○	市コンクリート杭
⊙	民コンクリート杭
田	市鑄物
□	市プレート
⊕	民プレート
◇	市紙
◇	民紙
①	計算点

この図面は換地処分時点のもので、現況とは必ずしも一致しないことがあります。換地処分以降の土地の管理は、各権利者が行うもので、境界等に関する紛争等が生じても佐倉市は関与できません。また、この図面を利用することにより発生した損害等について、佐倉市は一切の責任を負いません。



工事名	井野東土地区画整理事業		
図面名	出来形確認測量図		
縮尺	1/500	街区番号	2BL
作成年月	平成21年4月		
作業機関	株式会社 オオバ 東京支店		
計画機関	井野東土地区画整理組合		

施行者：佐倉市井野東土地区画整理組合
(平成23年6月4日換地処分)

出来形確認測量図

5丁目5

S=1:500

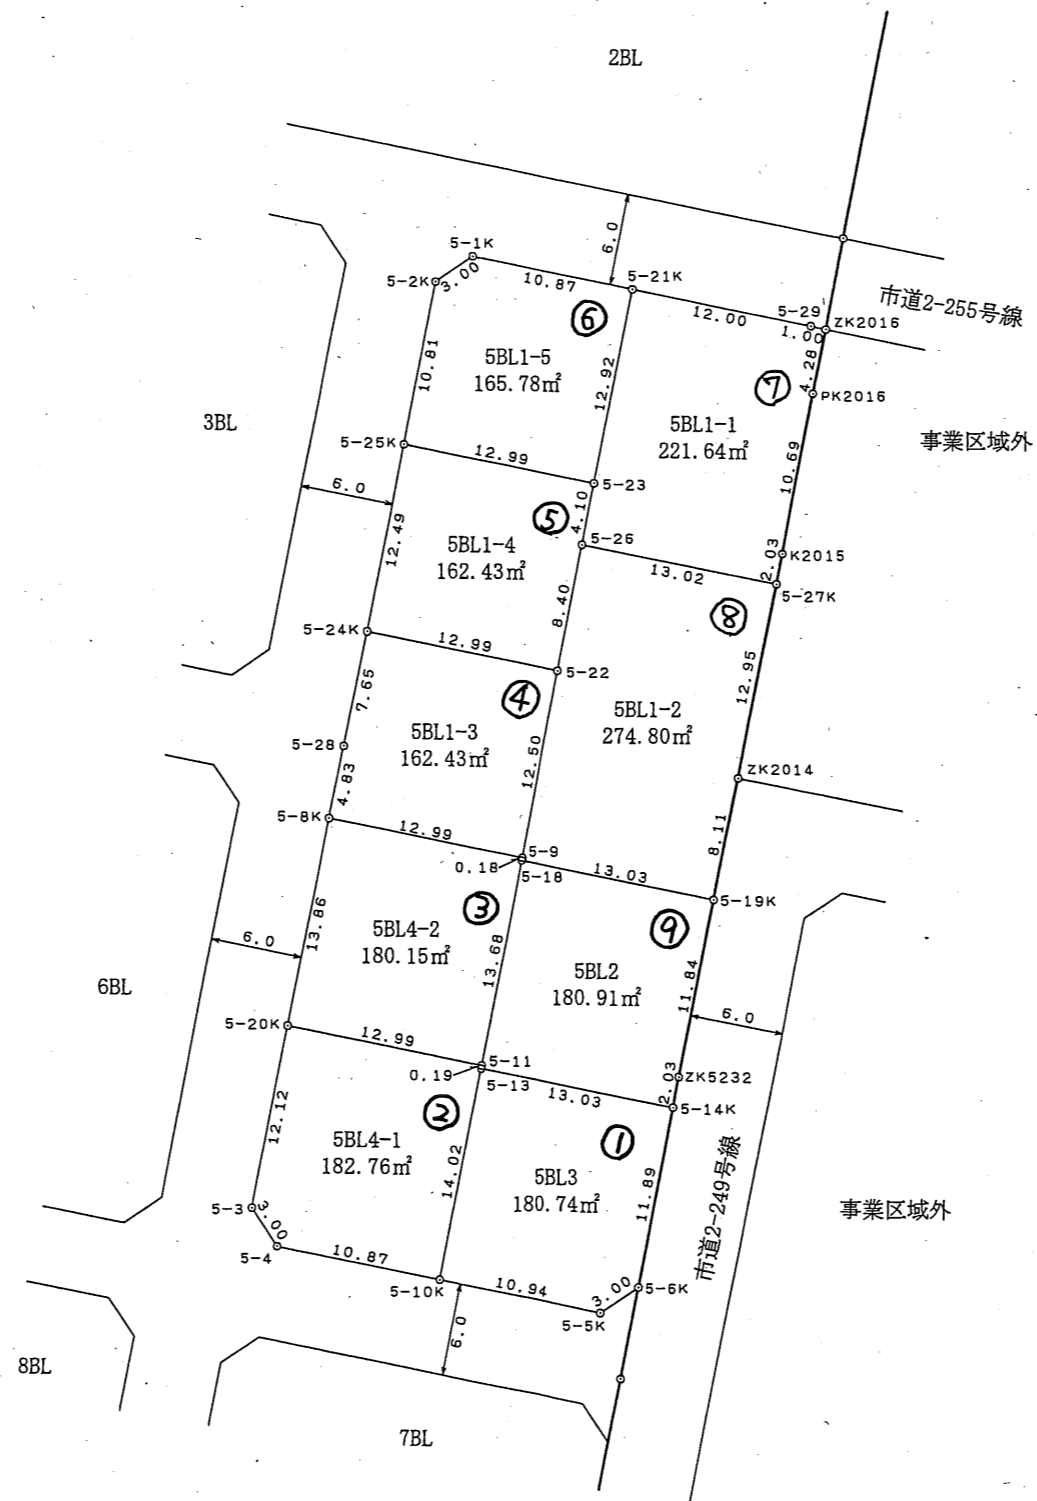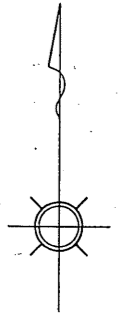

凡 例	
	該当地

凡 例	
○	市コンクリート杭
○	民コンクリート杭
田	市 鑄 物
□	市プレート
⊕	民プレート
◎	市 鉄
◇	民 鉄
①	計算点

この図面は換地処分時点のもので、現況とは必ずしも一致しないことがあります。換地処分以降の土地の管理は、各権利者が行うもので、境界等に関する紛争等が生じても佐倉市は関与できません。また、この図面を利用することにより発生した損害等について、佐倉市は一切の責任を負いません。



工事名	井野東土地区画整理事業
図面名	出来形確認測量図
縮 尺	1/500 街区番号 5BL
作成年月	平成21年4月
作業機関	株式会社 オオバ 東京支店
計画機関	井野東土地区画整理組合

施行者：佐倉市井野東土地区画整理組合
(平成23年6月4日換地処分)

出来形確認測量図

S=1:500

5丁目6

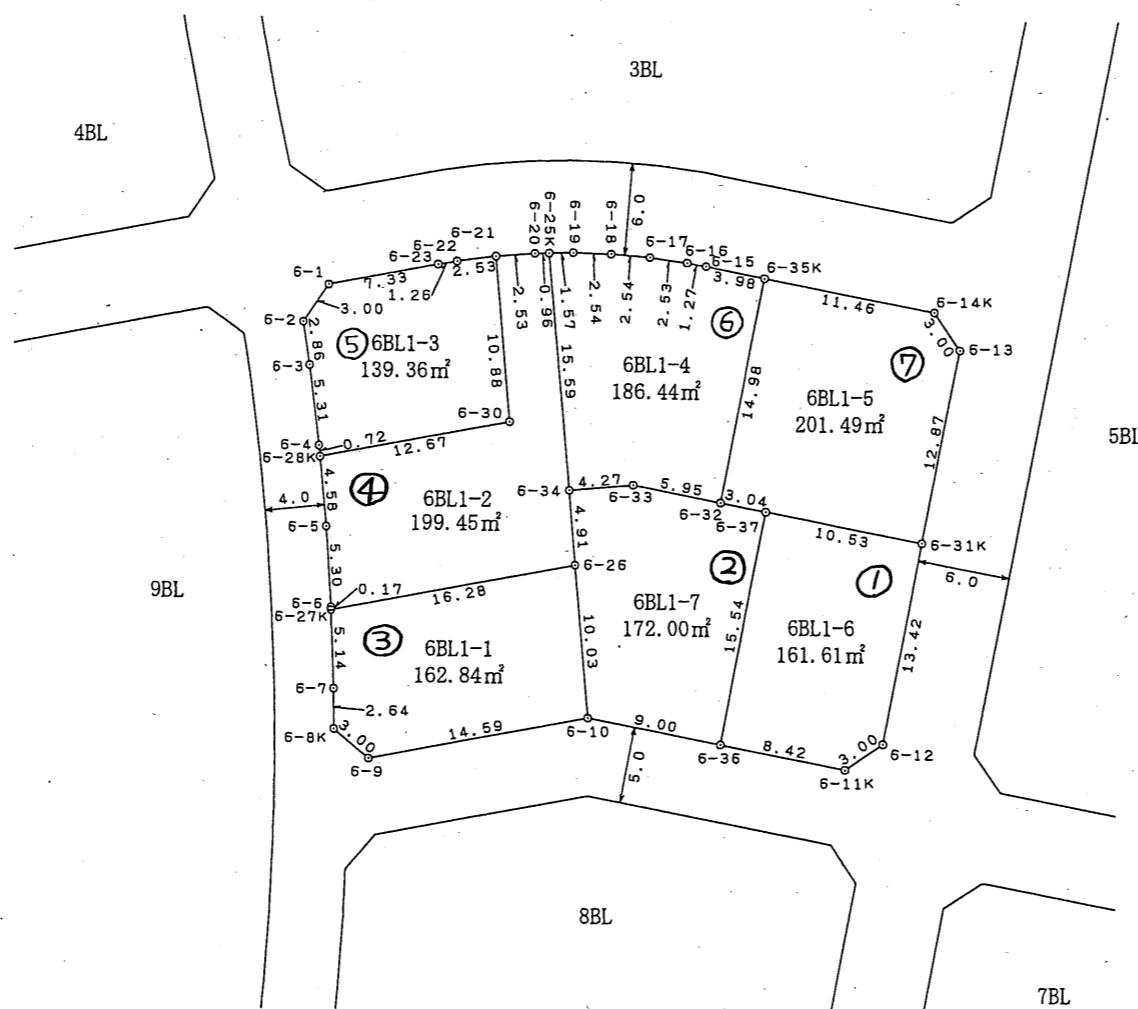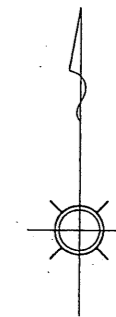

凡 例

該当地

凡 例

⊙	市コンクリート杭
○	民コンクリート杭
田	市 鋳 物
□	市プレート
⊕	民プレート
⊙	市 鋳
◇	民 鋳
①	計算点

この図面は換地処分時点のもので、現況とは必ずしも一致しないことがあります。
換地処分以降の土地の管理は、各権利者が行うもので、境界等に関する紛争等が生
じても佐倉市は関与できません。
また、この図面を利用することにより発生した損害等について、佐倉市は一切の責
任を負いません。



工 事 名	井野東土地地区画整理事業		
図 面 名	出来形確認測量図		
縮 尺	1/500	街区番号	6BL
作成年月	平成20年12月		
作業機関	株式会社 オオバ 東京支店		
計画機関	井野東土地地区画整理組合		

施行者：佐倉市井野東土地地区画整理組合
(平成23年6月4日換地処分)

出来形確認測量図

S=1:500

5丁目7

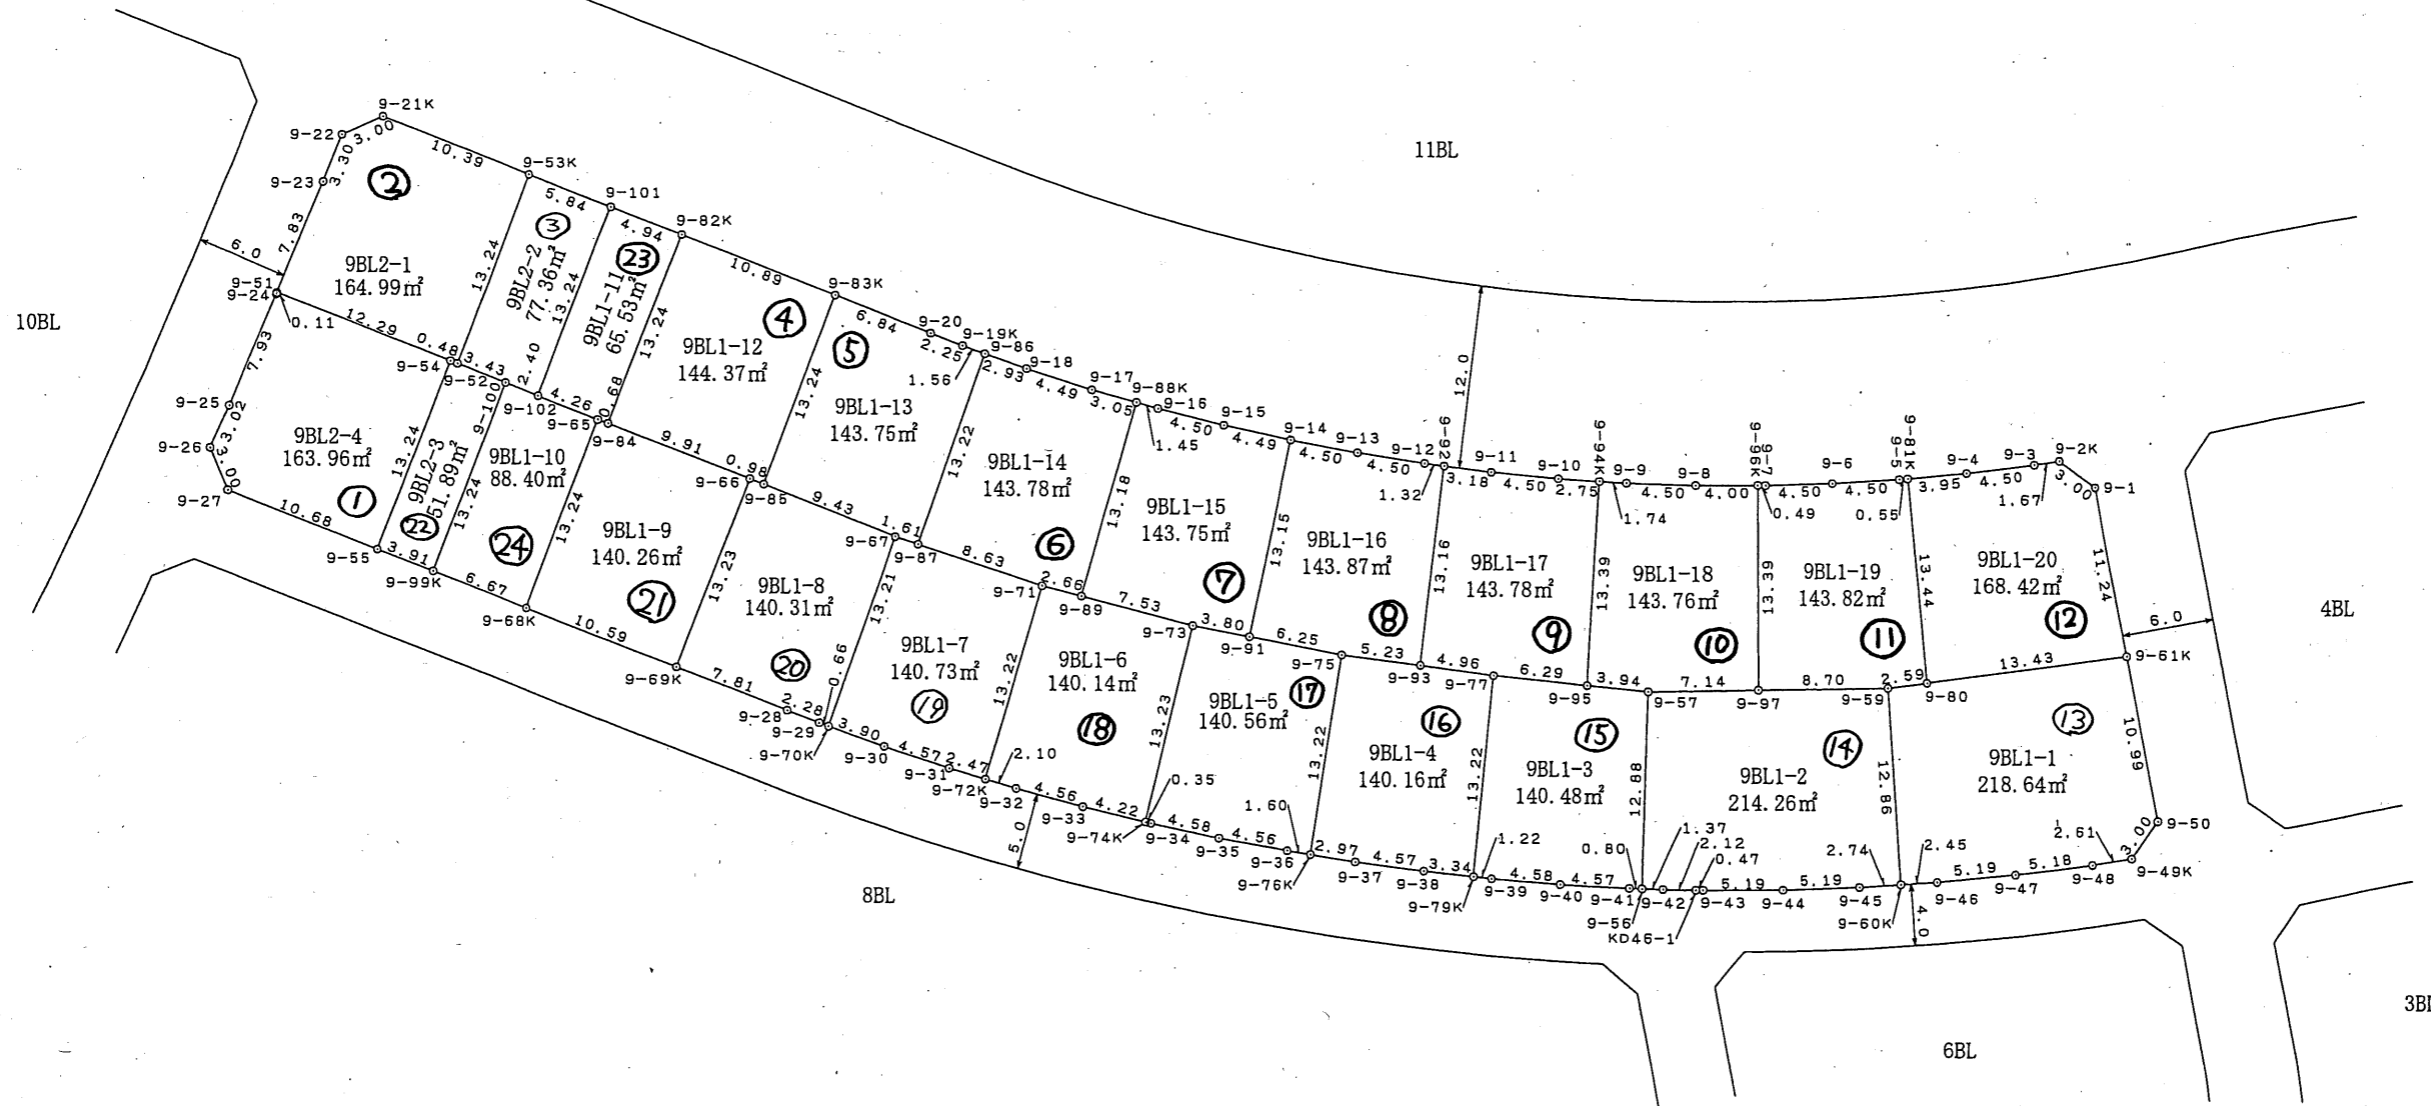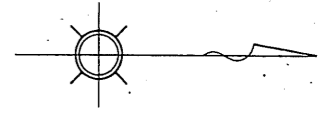

凡 例	
	該当地

凡 例	
○	市コンクリート杭
○	民コンクリート杭
田	市 鑄 物
□	市プレート
⊕	民プレート
◎	市 銀
◇	民 銀
①	計算点

この図面は換地処分時点のもので、現況とは必ずしも一致しないことがあります。
換地処分以降の土地の管理は、各権利者が行うもので、境界等に関する紛争等が生
じても佐倉市は関与できません。
また、この図面を利用することにより発生した損害等について、佐倉市は一切の責
任を負いません。



工事名	井野東土地区画整理事業		
図面名	出来形確認測量図		
縮 尺	1/500	街区番号	9BL
作成年月	平成22年7月		
作業機関	株式会社 オオバ 東京支店		
計画機関	井野東土地区画整理組合		

施行者：佐倉市井野東土地区画整理組合
(平成23年6月4日換地処分)

出来形確認測量図

S=1:500

5丁目8

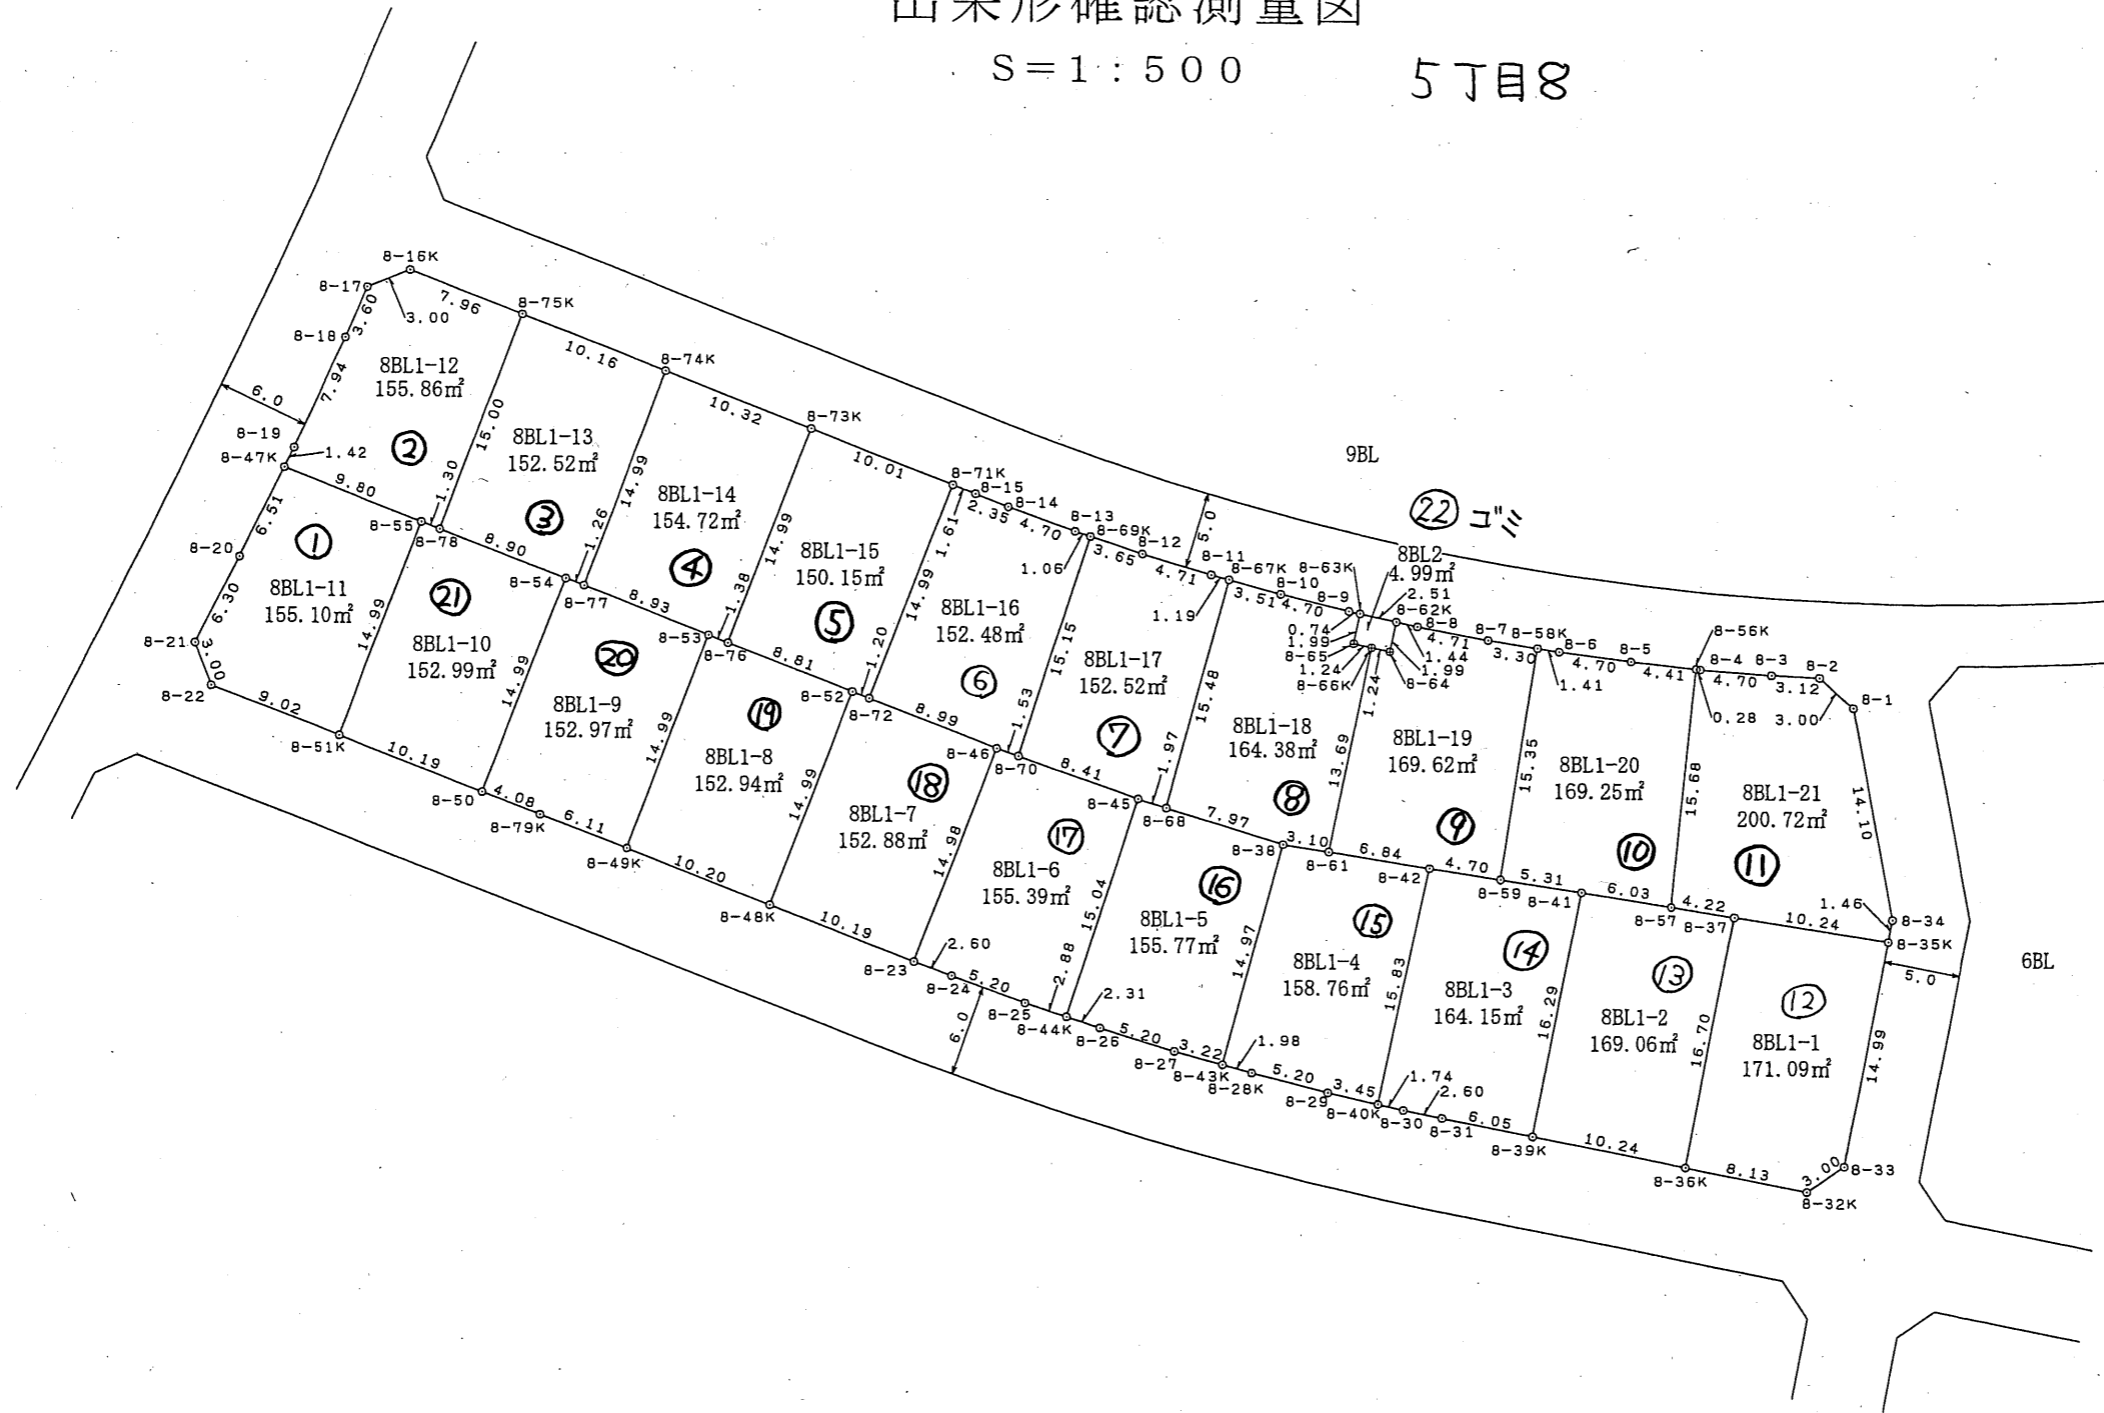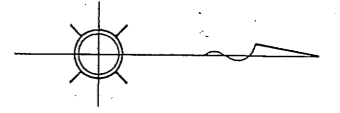

凡 例	
	該当地

凡 例	
⊙	市コンクリート杭
○	民コンクリート杭
田	市 鑄 物
□	市プレート
⊕	民プレート
◇	市 旗
◇	民 旗
①	計算点

この図面は換地処分時点のもので、現況とは必ずしも一致しないことがあります。換地処分以降の土地の管理は、各権利者が行うもので、境界等に関する紛争等が生じても佐倉市は関与できません。また、この図面を利用することにより発生した損害等について、佐倉市は一切の責任を負いません。



工事名	井野東土地区画整理事業		
図面名	出来形確認測量図		
縮 尺	1/500	街区番号	8BL
作成年月	平成20年12月		
作業機関	株式会社 オオバ 東京支店		
計画機関	井野東土地区画整理組合		

施行者：佐倉市井野東土地区画整理組合
(平成23年6月4日換地処分)

出来形確認測量図

S=1:500

5丁目9

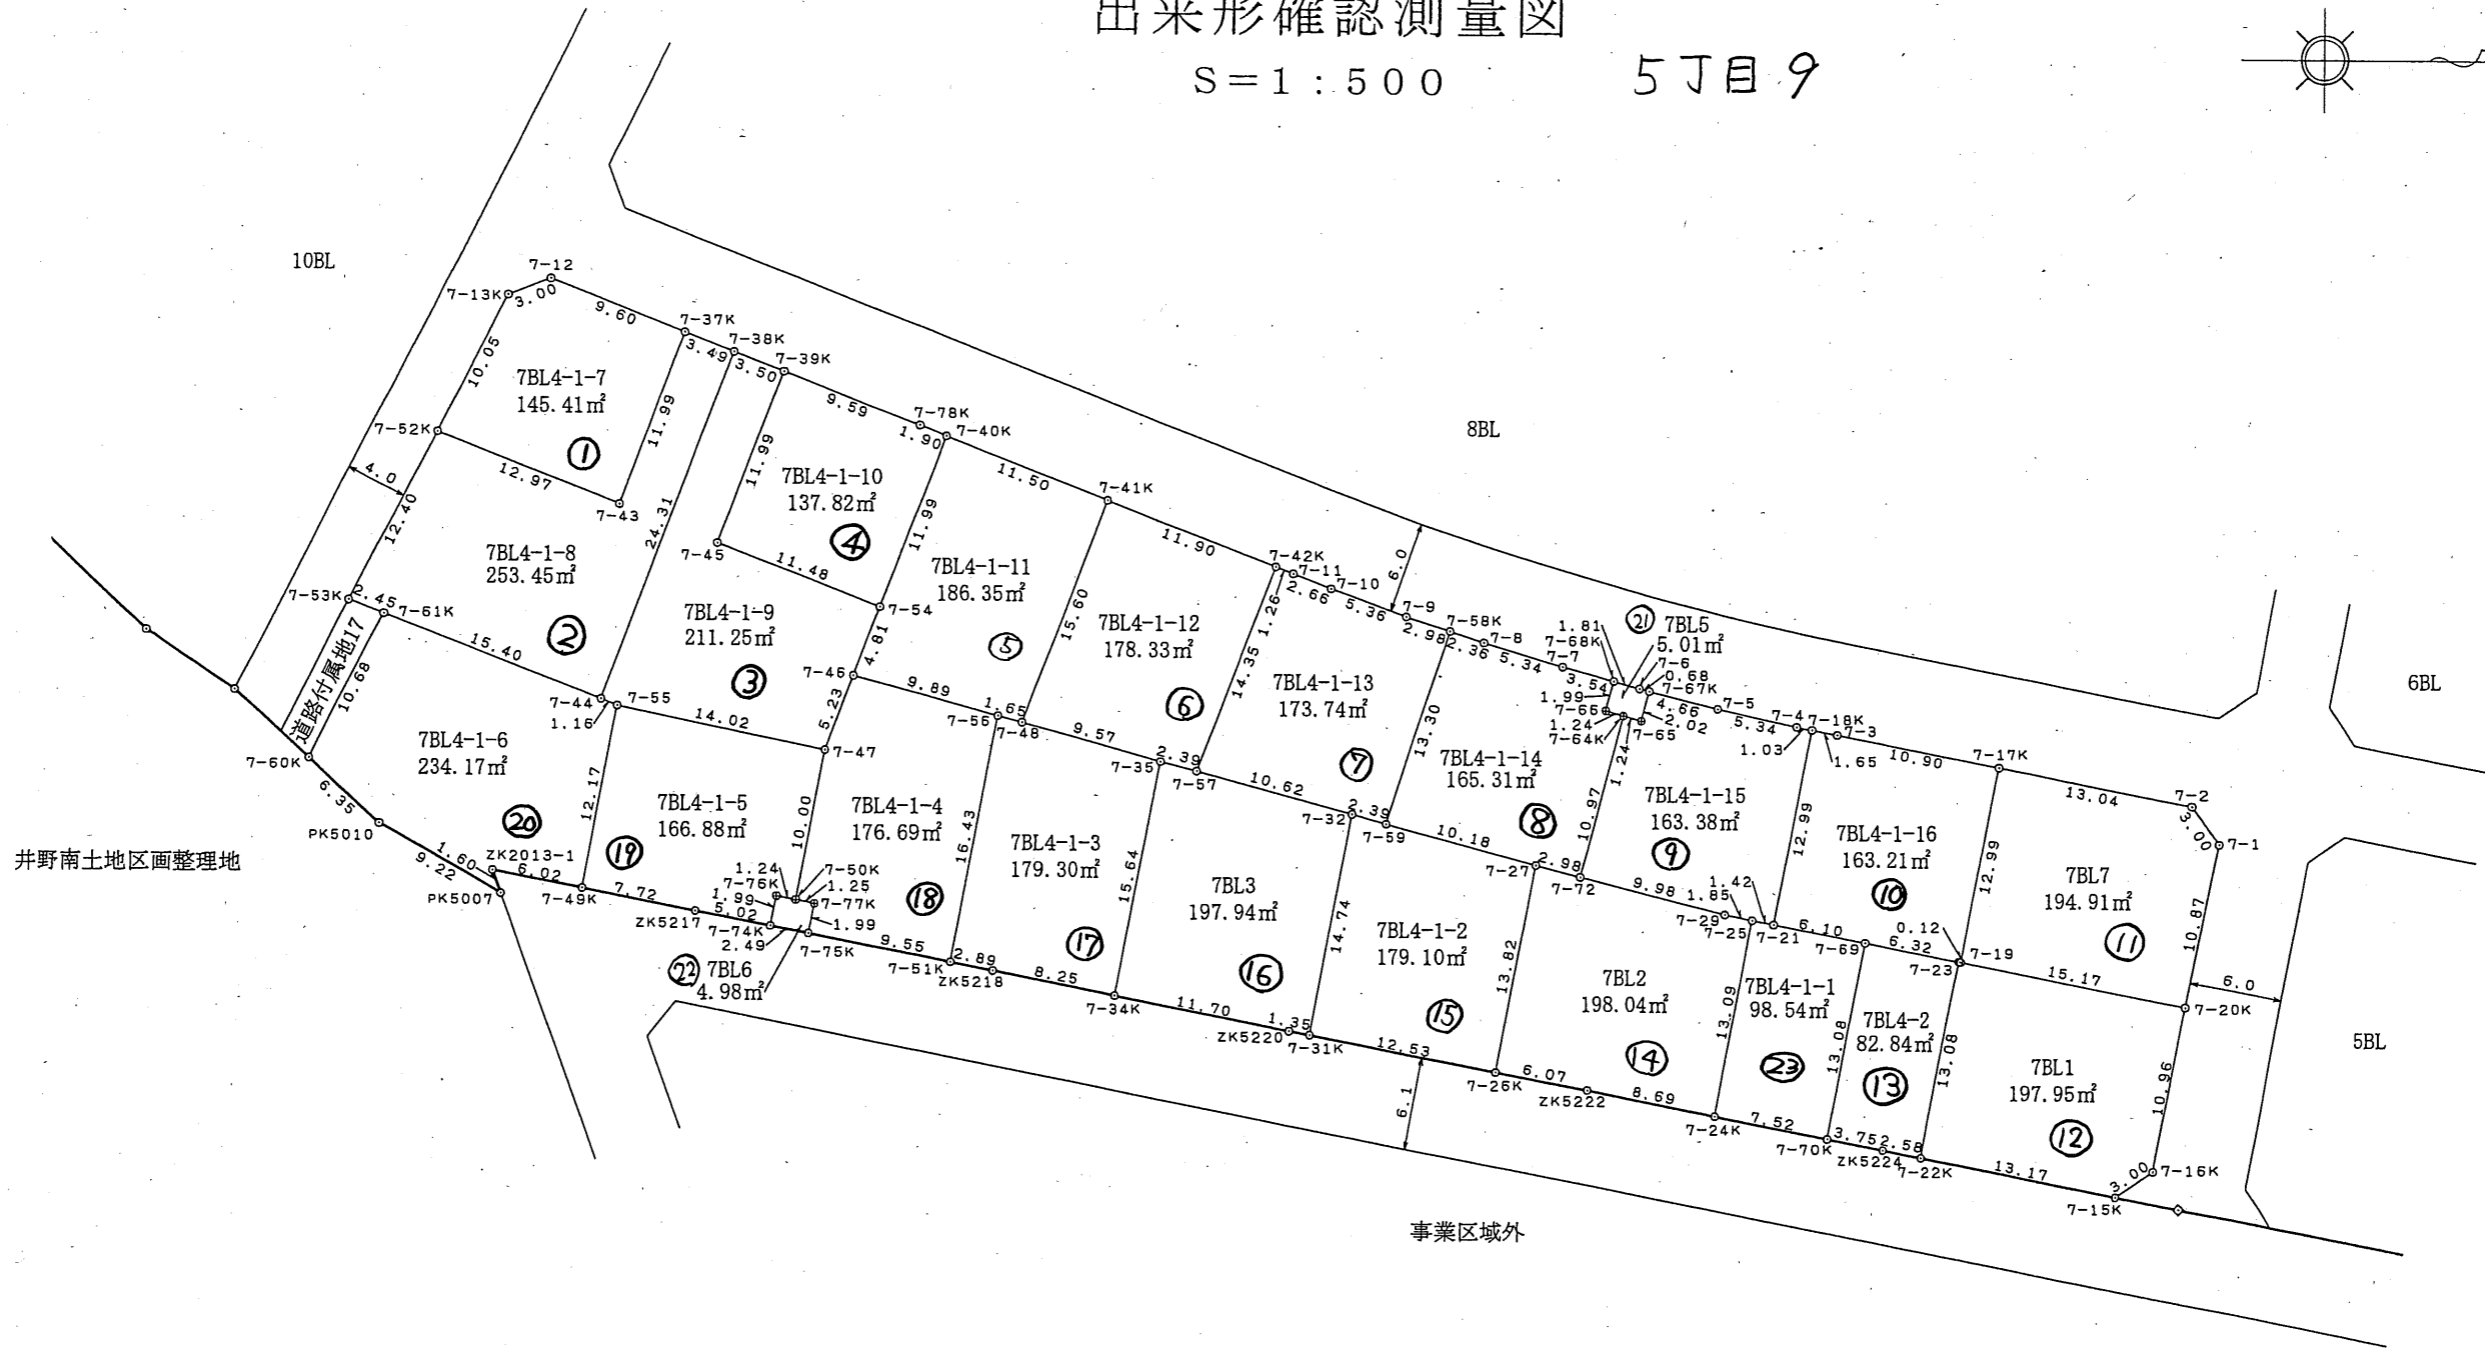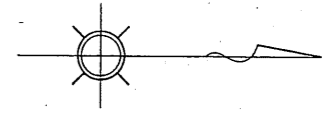

井野南土地区画整理地

事業区域外

凡 例	
	該当地

凡 例	
⊙	市コンクリート杭
○	民コンクリート杭
田	市 鑄 物
□	市プレート
⊕	民プレート
◇	市 紙
◇	民 紙
①	計算点

この図面は換地処分時点のもので、現況とは必ずしも一致しないことがあります。
換地処分以降の土地の管理は、各権利者が行うもので、境界等に関する紛争等が生
じても佐倉市は関与できません。
また、この図面を利用することにより発生した損害等について、佐倉市は一切の責
任を負いません。



工 事 名	井野東土地区画整理事業		
図 面 名	出来形確認測量図		
縮 尺	1/500	街区番号	7BL
作成年月	平成22年2月		
作業機関	株式会社 オオバ 東京支店		
計画機関	井野東土地区画整理組合		

施行者：佐倉市井野東土地区画整理組合
(平成23年6月4日換地処分)

出来形確認測量図

S=1:500

5丁目10

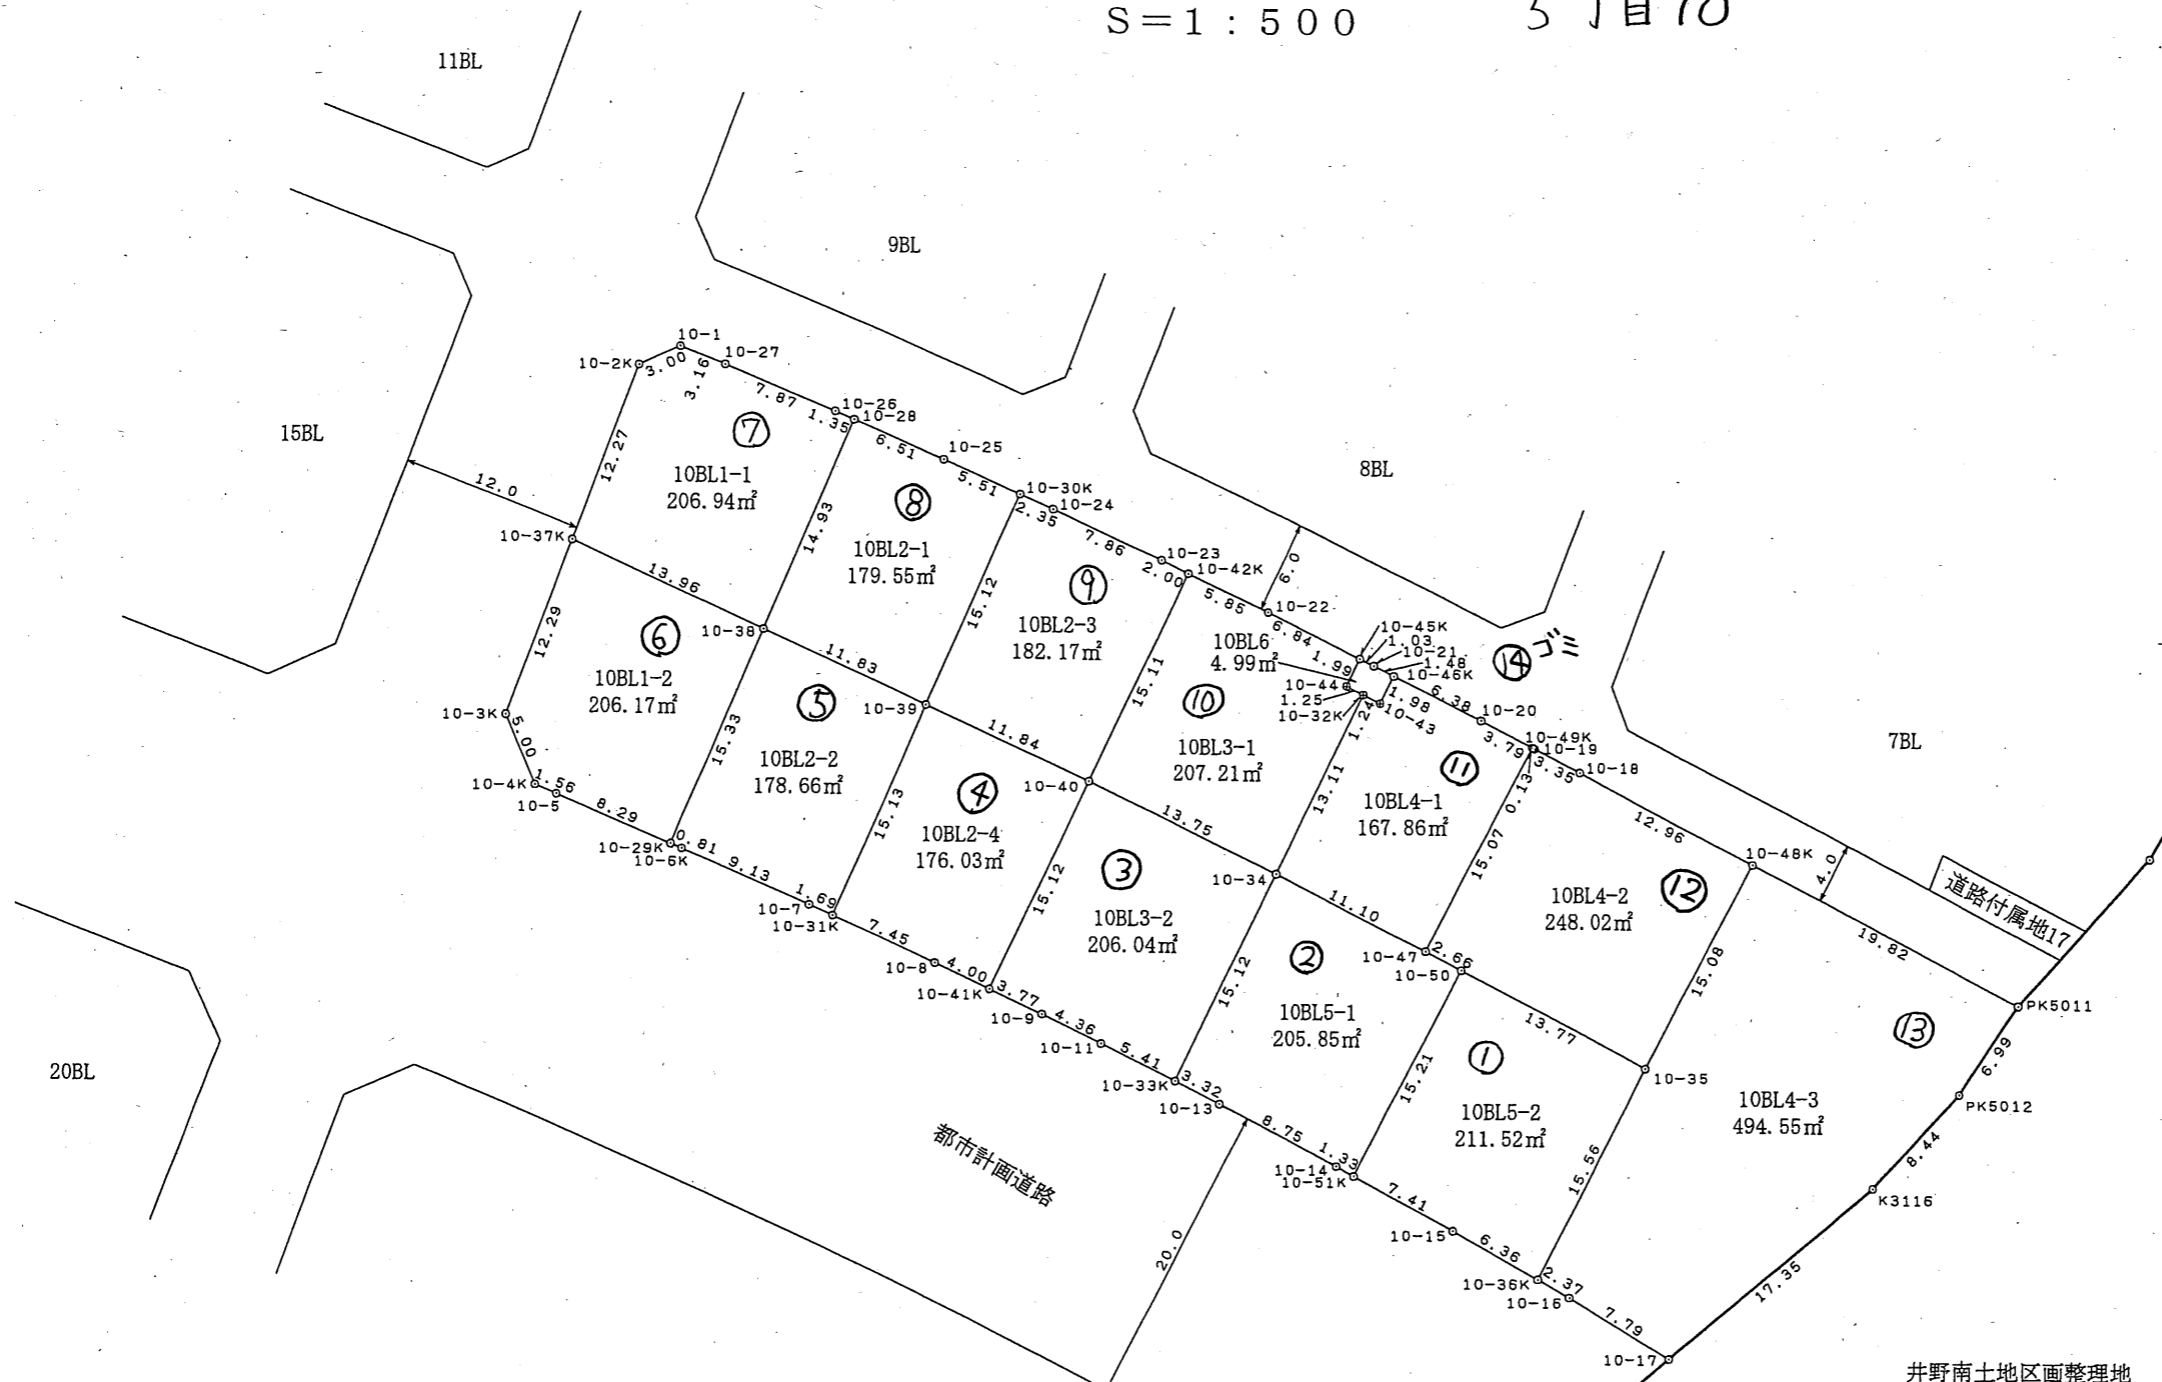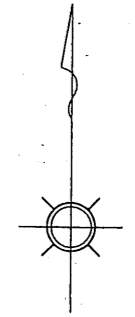

凡 例	
	該当地

凡 例	
○	市コンクリート杭
○	民コンクリート杭
田	市 鑄 物
□	市プレート
⊕	民プレート
○	市 錐
◇	民 錐
①	計算点

この図面は換地処分時点のもので、現況とは必ずしも一致しないことがあります。換地処分以降の土地の管理は、各権利者が行うもので、境界等に関する紛争等が生じても佐倉市は関与できません。また、この図面を利用することにより発生した損害等について、佐倉市は一切の責任を負いません。


工事名	井野東土地区画整理事業		
図面名	出来形確認測量図		
縮 尺	1/500	街区番号	10BL
作成年月	平成22年2月		
作業機関	株式会社 オオバ 東京支店		
計画機関	井野東土地区画整理組合		

施行者：佐倉市井野東土地区画整理組合
(平成23年6月4日換地処分)

出来形確認測量図

S=1:500

5丁目11

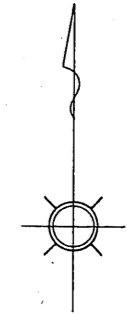

凡例

⊗	県コンクリート杭
⊙	市コンクリート杭
○	民コンクリート杭
田	市鑄物
⊠	県プレート
□	市プレート
⊕	民プレート
◇	市鉋
◇	民鉋
①	計算点

この図面は換地処分時点のもので、現況とは必ずしも一致しないことがあります。換地処分以降の土地の管理は、各権利者が行うもので、境界等に関する紛争等が生じても佐倉市は関与できません。また、この図面を利用することにより発生した損害等について、佐倉市は一切の責任を負いません。

凡例

	該当地
--	-----



工事名	井野東土地区画整理事業		
図面名	出来形確認測量図		
縮尺	1/500	街区番号	15BL
作成年月	平成21年5月		
作業機関	株式会社 オオバ 東京支店		
計画機関	井野東土地区画整理組合		

施行者：佐倉市井野東土地区画整理組合
(平成23年6月4日換地処分)

出来形確認測量図

S=1:500

5丁目12

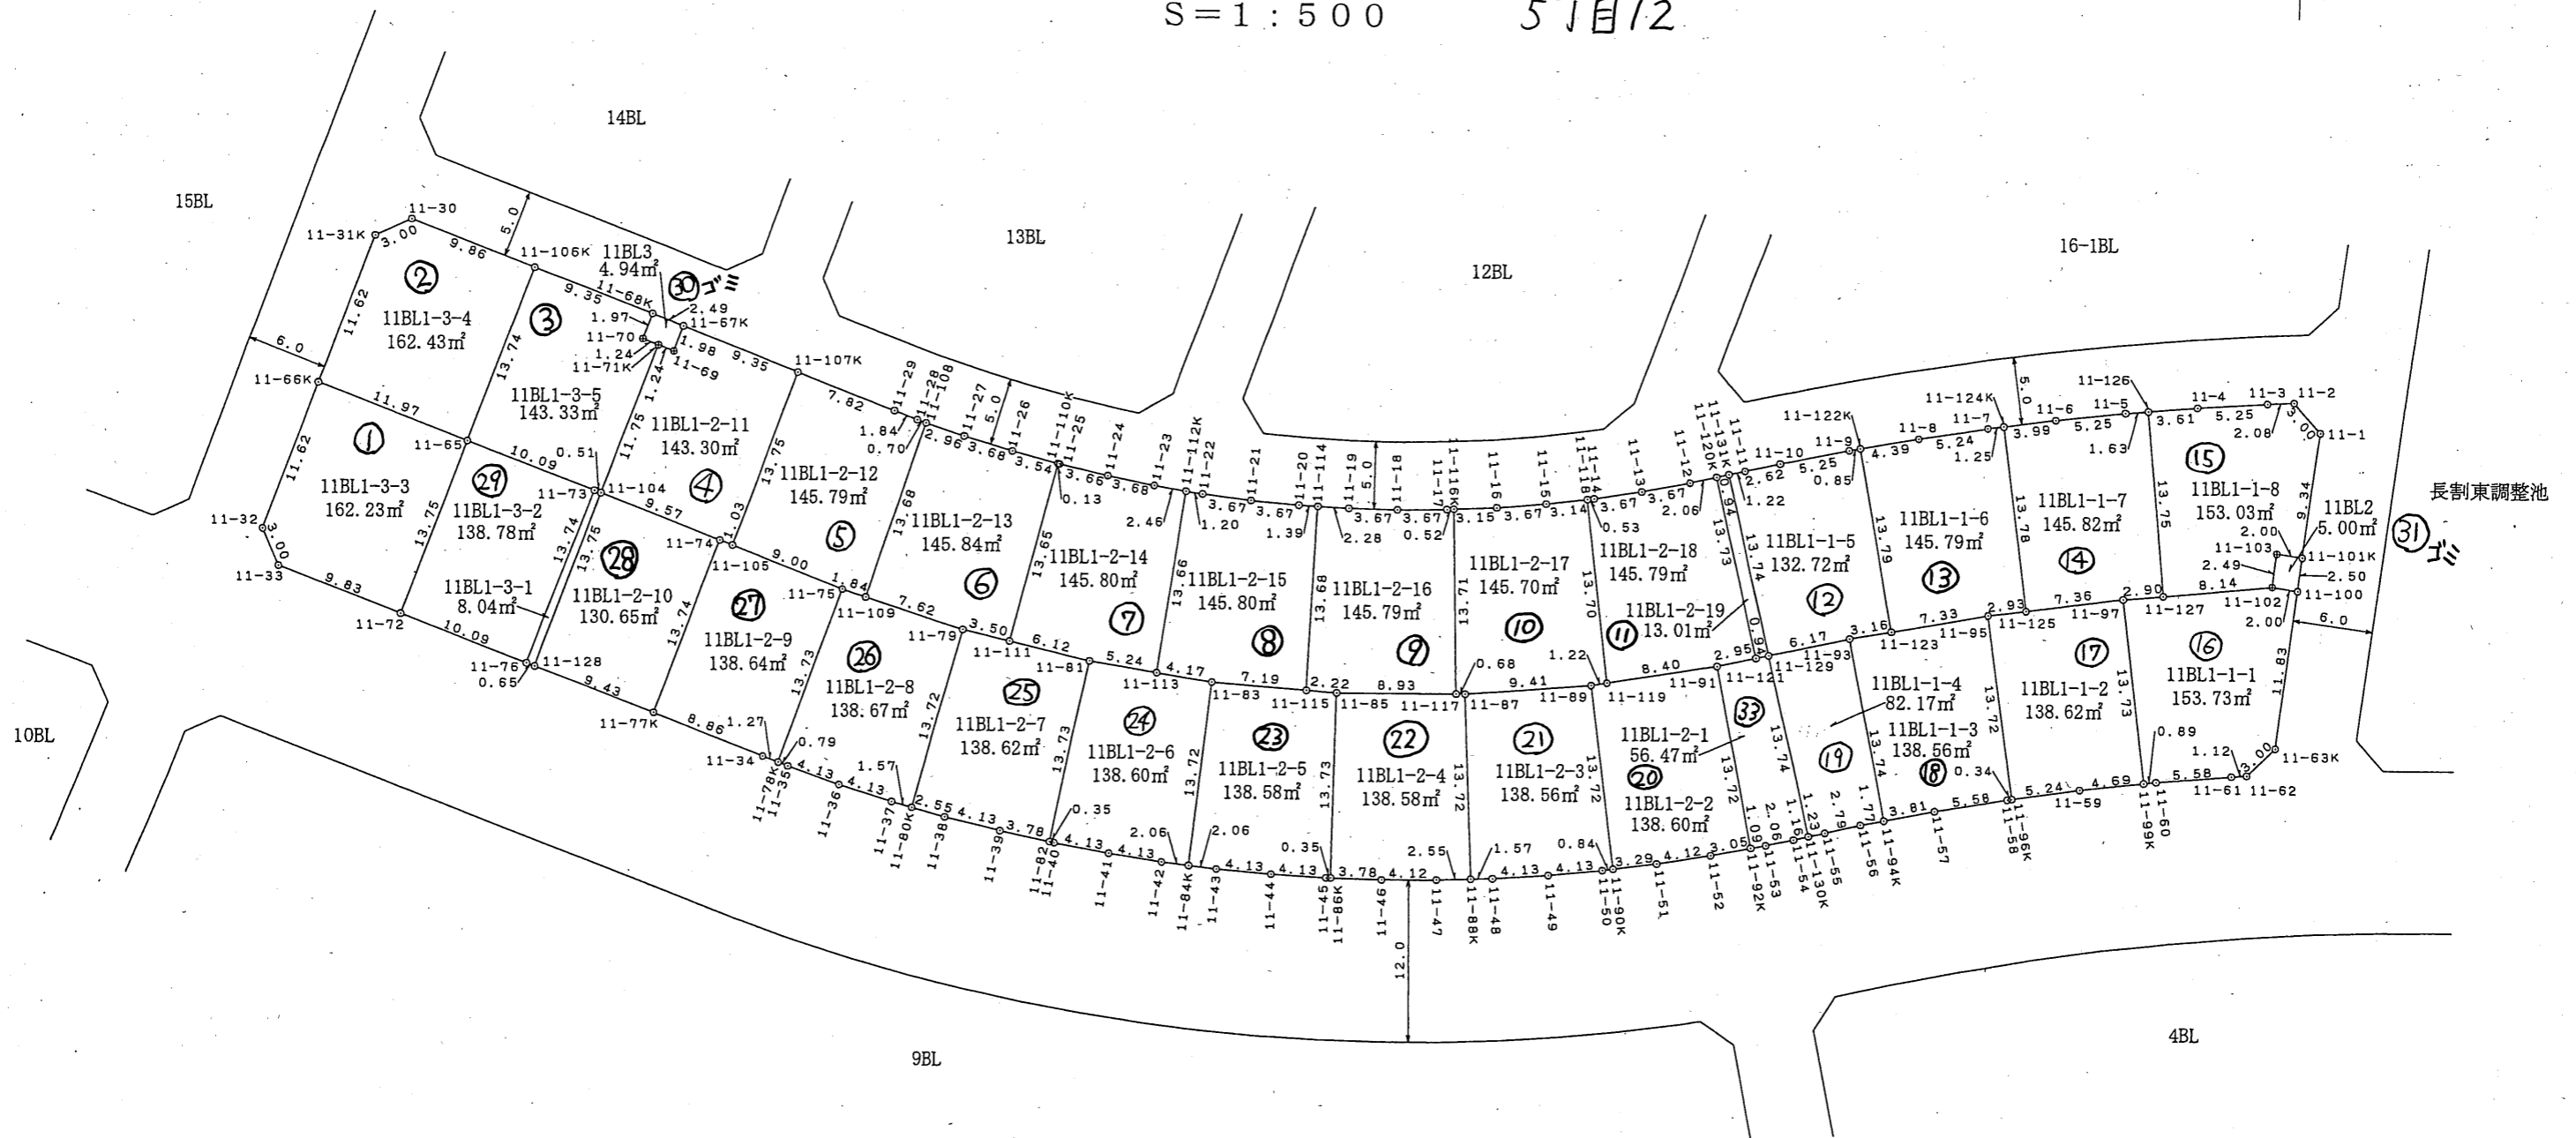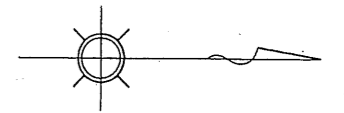


凡 例	
	該当地

凡 例	
○	市コンクリート杭
○	民コンクリート杭
田	市 鑄 物
□	市プレート
⊕	民プレート
○	市 鋳
◇	民 鋳
①	計算点



この図面は換地処分時点のもので、現況とは必ずしも一致しないことがあります。
換地処分以降の土地の管理は、各権利者が行うもので、境界等に関する紛争等が生
じても佐倉市は関与できません。
また、この図面を利用することにより発生した損害等について、佐倉市は一切の責
任を負いません。

工事名	井野東土地区画整理事業		
図面名	出来形確認測量図		
縮 尺	1/500	街区番号	11BL
作成年月	平成20年12月		
作業機関	株式会社 オオバ 東京支店		
計画機関	井野東土地区画整理組合		

施行者：佐倉市井野東土地区画整理組合
(平成23年6月4日換地処分)

出来形確認測量図

S=1:500 5丁目13

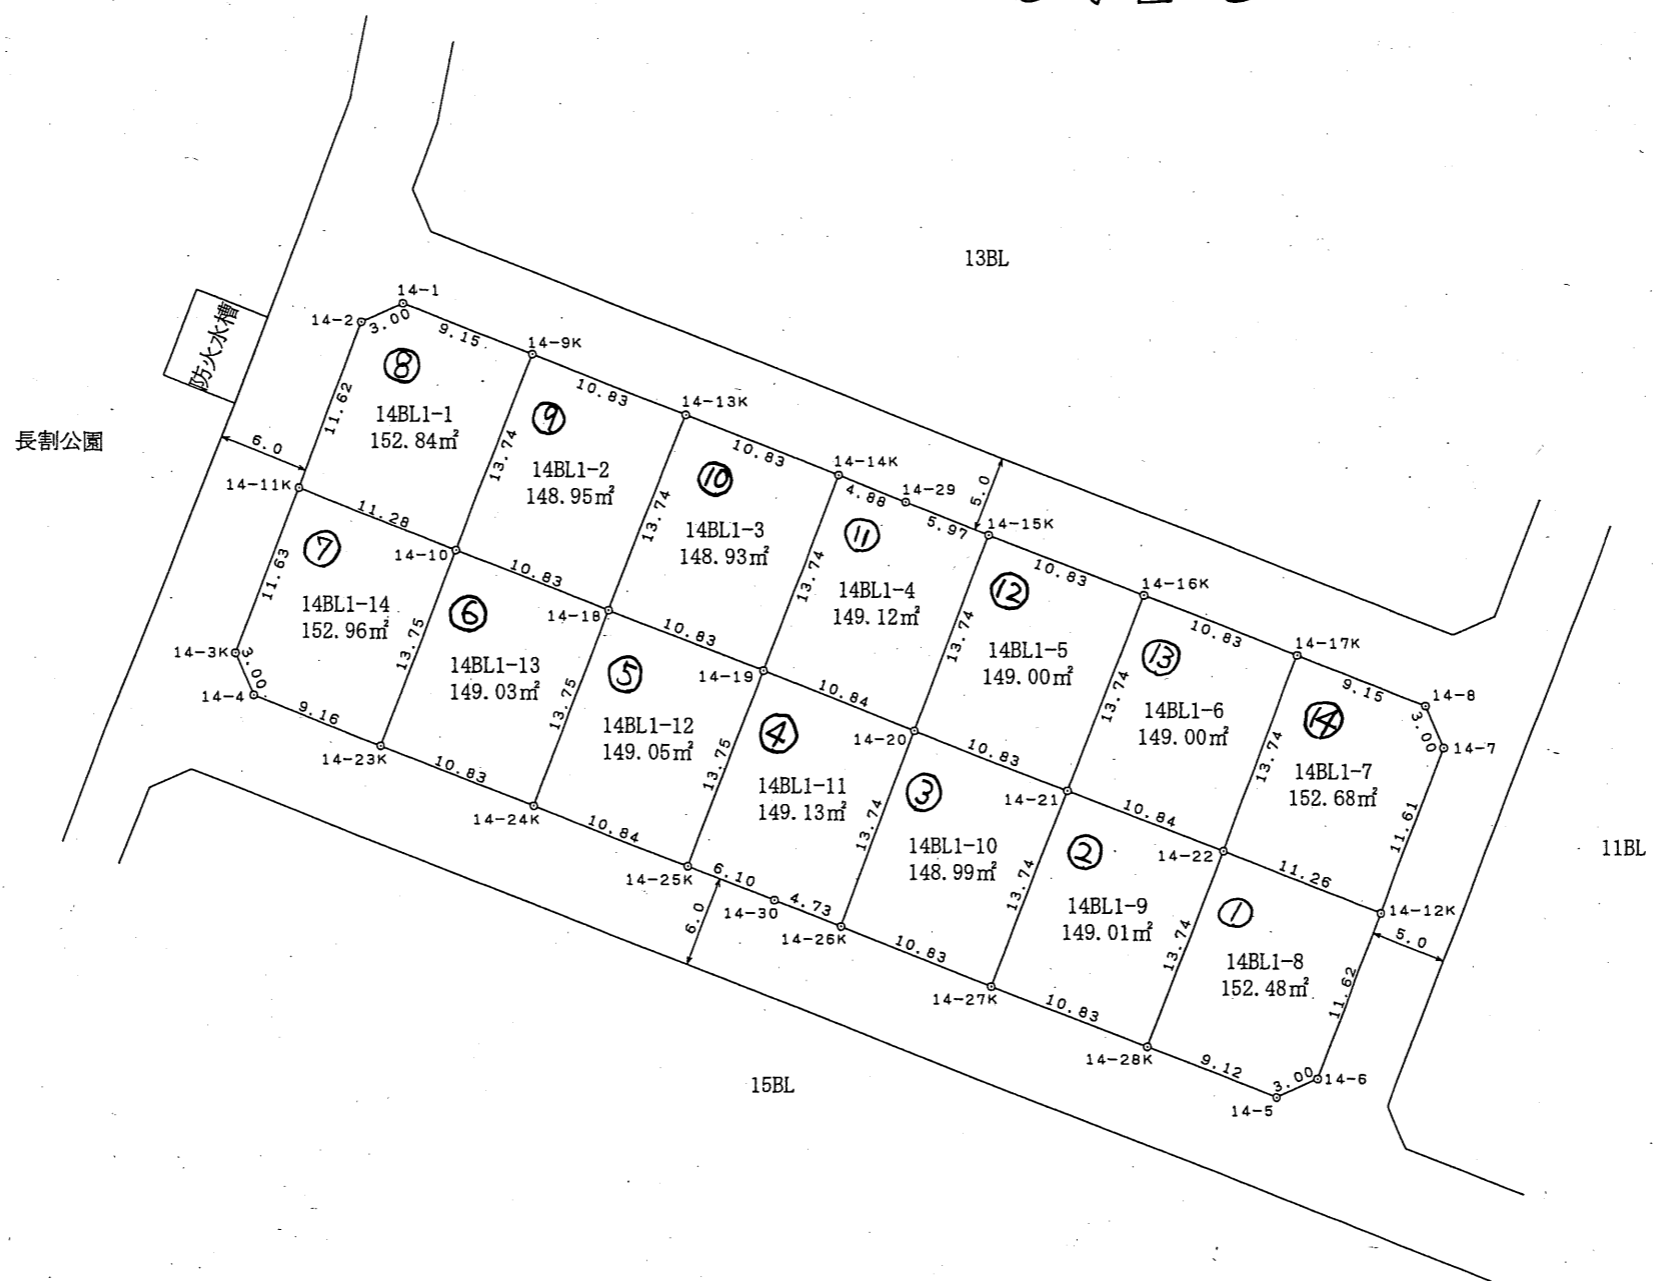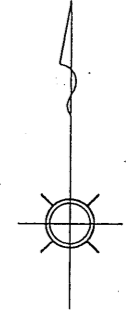

凡 例	
	該当地

凡 例	
○	市コンクリート杭
○	民コンクリート杭
田	市 鋤 物
□	市プレート
⊕	民プレート
◎	市 鋳
◇	民 鋳
①	計算点

この図面は換地処分時点のもので、現況とは必ずしも一致しないことがあります。
換地処分以降の土地の管理は、各権利者が行うもので、境界等に関する紛争等が生
じても佐倉市は関与できません。
また、この図面を利用することにより発生した損害等について、佐倉市は一切の責
任を負いません。



工事名	井野東土地区画整理事業		
図面名	出来形確認測量図		
縮 尺	1/500	街区番号	14BL
作成年月	平成20年12月		
作業機関	株式会社 オオバ 東京支店		
計画機関	井野東土地区画整理組合		

施行者：佐倉市井野東土地区画整理組合
(平成23年6月4日換地処分)

出来形確認測量図

S=1:500

5丁目14

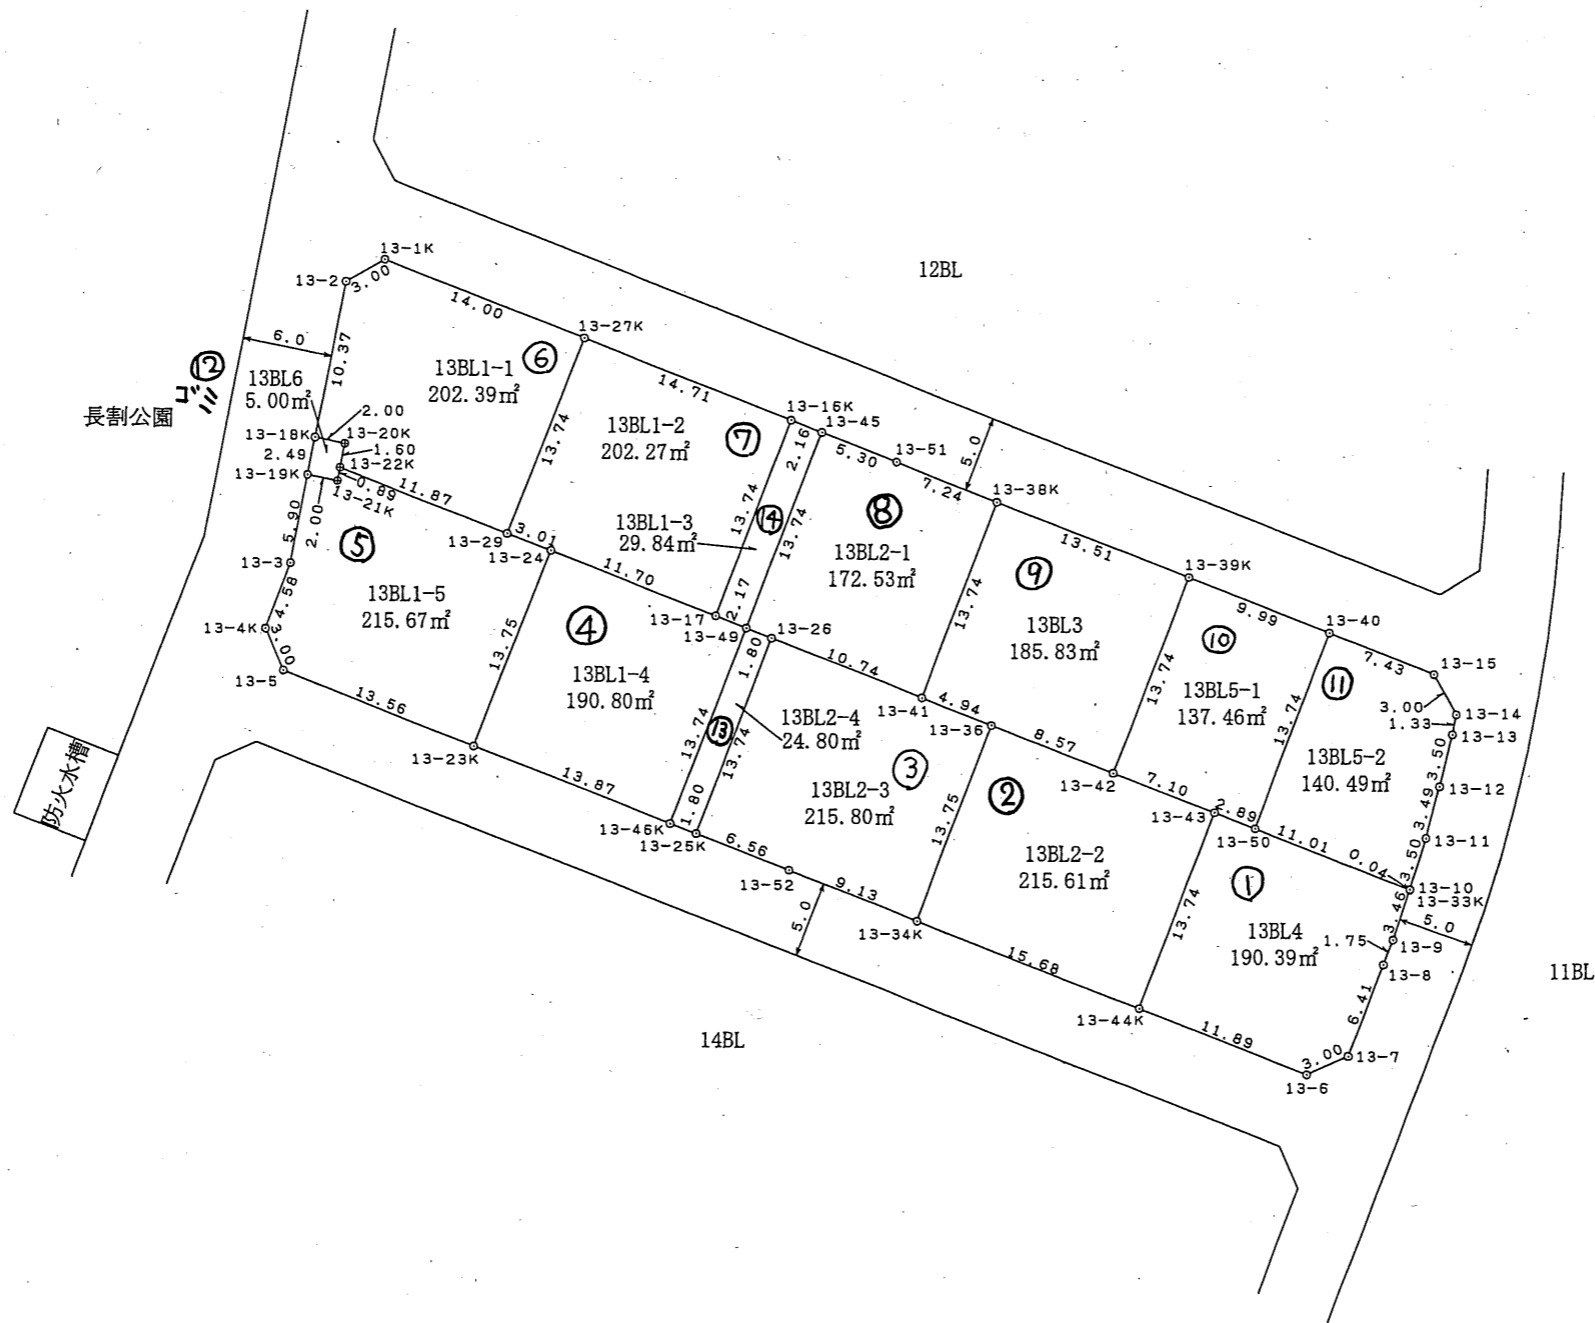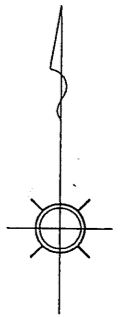

凡 例	
	該当地

凡 例	
○	市コンクリート杭
○	民コンクリート杭
田	市 鑄 物
□	市プレート
⊕	民プレート
○	市 鉄
◇	民 鉄
①	計算点

この図面は換地処分時点のもので、現況とは必ずしも一致しないことがあります。
換地処分以降の土地の管理は、各権利者が行うもので、境界等に関する紛争等が生
じても佐倉市は関与できません。
また、この図面を利用することにより発生した損害等について、佐倉市は一切の責
任を負いません。



施行者：佐倉市井野東土地区画整理組合
(平成23年6月4日換地処分)

工事名	井野東土地区画整理事業		
図面名	出来形確認測量図		
縮 尺	1/500	街区番号	13BL
作成年月	平成20年12月		
作業機関	株式会社 オオバ 東京支店		
計画機関	井野東土地区画整理組合		

出来形確認測量図

S=1:500

5丁目15

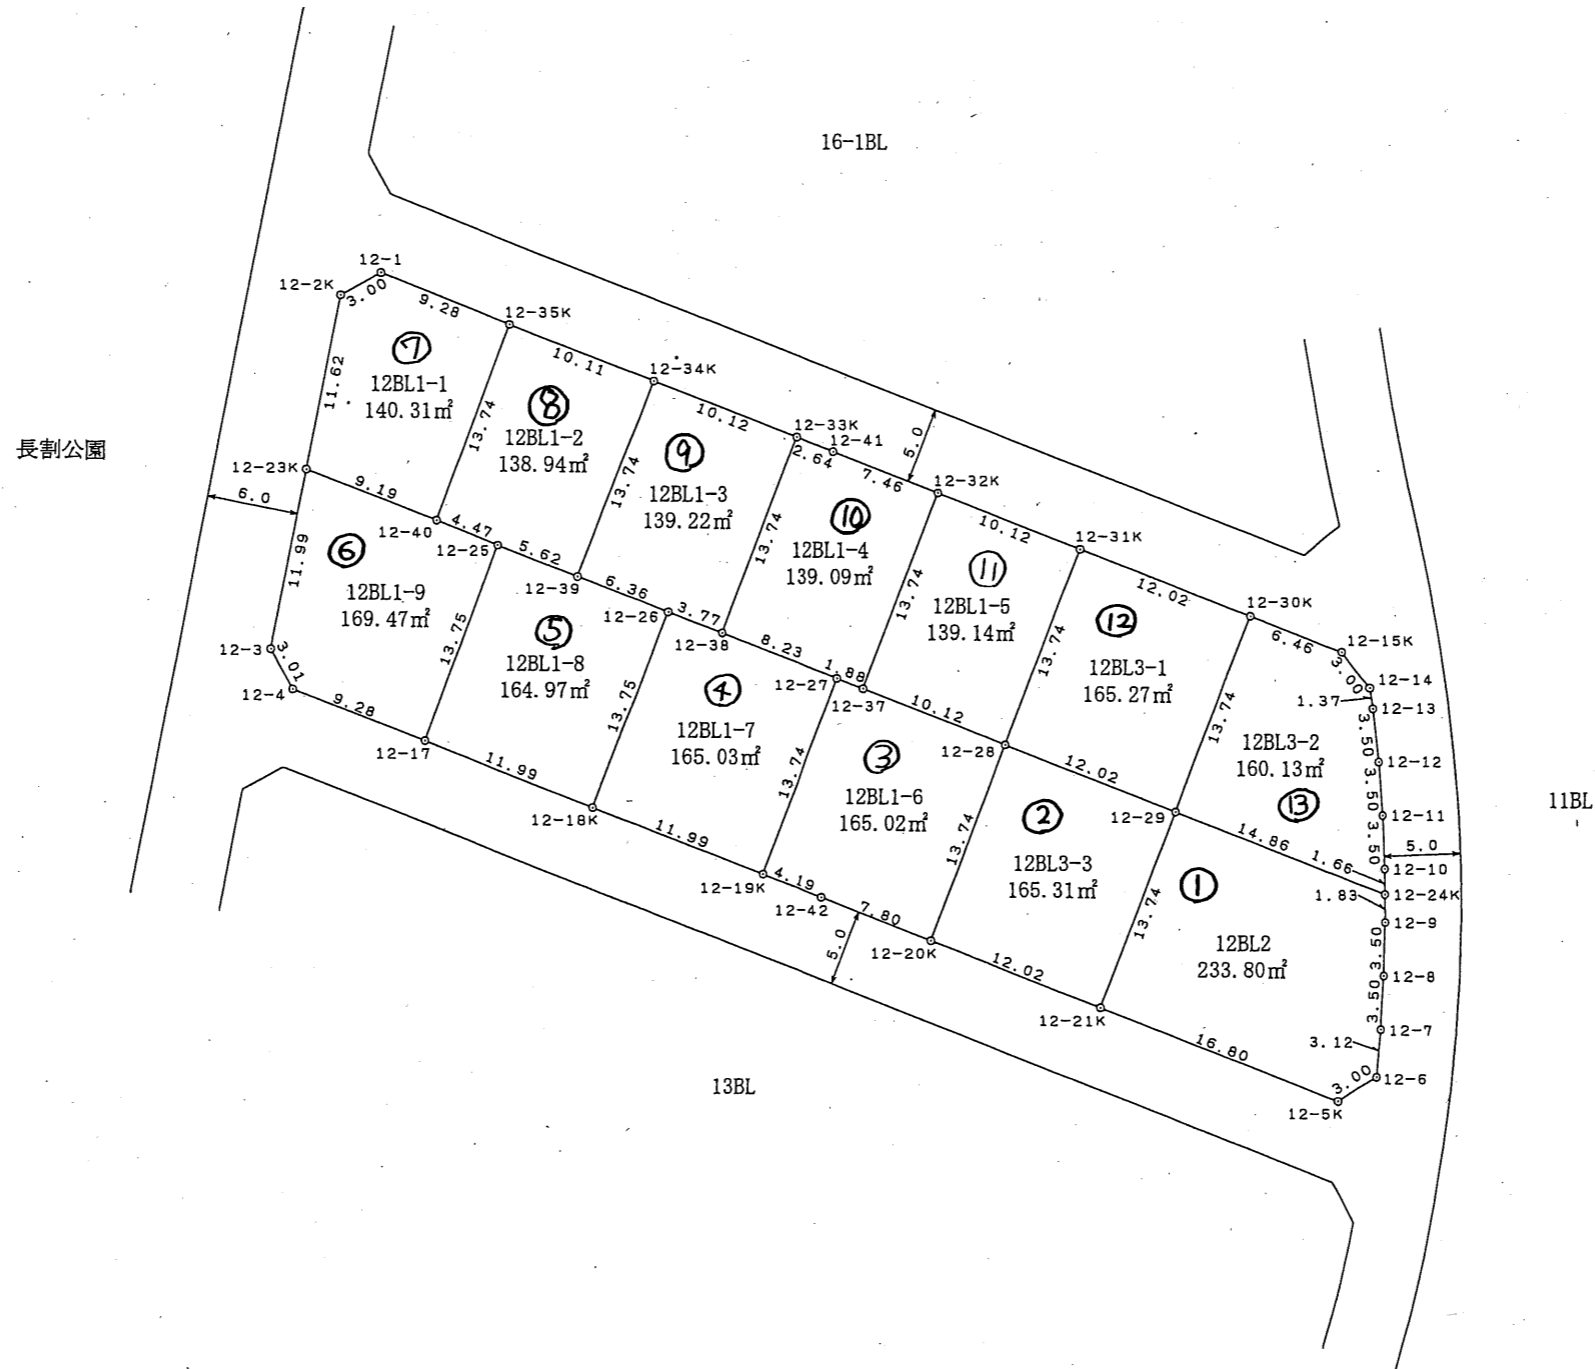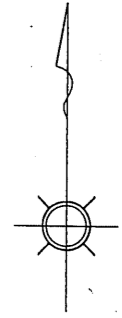

凡 例	
	該当地

凡 例	
○	市コンクリート杭
○	民コンクリート杭
田	市 鋳 物
□	市プレート
⊕	民プレート
◇	市 鋳
◇	民 鋳
①	計算点

この図面は換地処分時点のもので、現況とは必ずしも一致しないことがあります。換地処分以降の土地の管理は、各権利者が行うもので、境界等に関する紛争等が生じても佐倉市は関与できません。また、この図面を利用することにより発生した損害等について、佐倉市は一切の責任を負いません。



施行者：佐倉市井野東土地区画整理組合
(平成23年6月4日換地処分)

工事名	井野東土地区画整理事業		
図面名	出来形確認測量図		
縮 尺	1/500	街区番号	12BL
作成年月	平成20年12月		
作業機関	株式会社 オオバ 東京支店		
計画機関	井野東土地区画整理組合		

出来形確認測量図

S=1:500

5丁目16

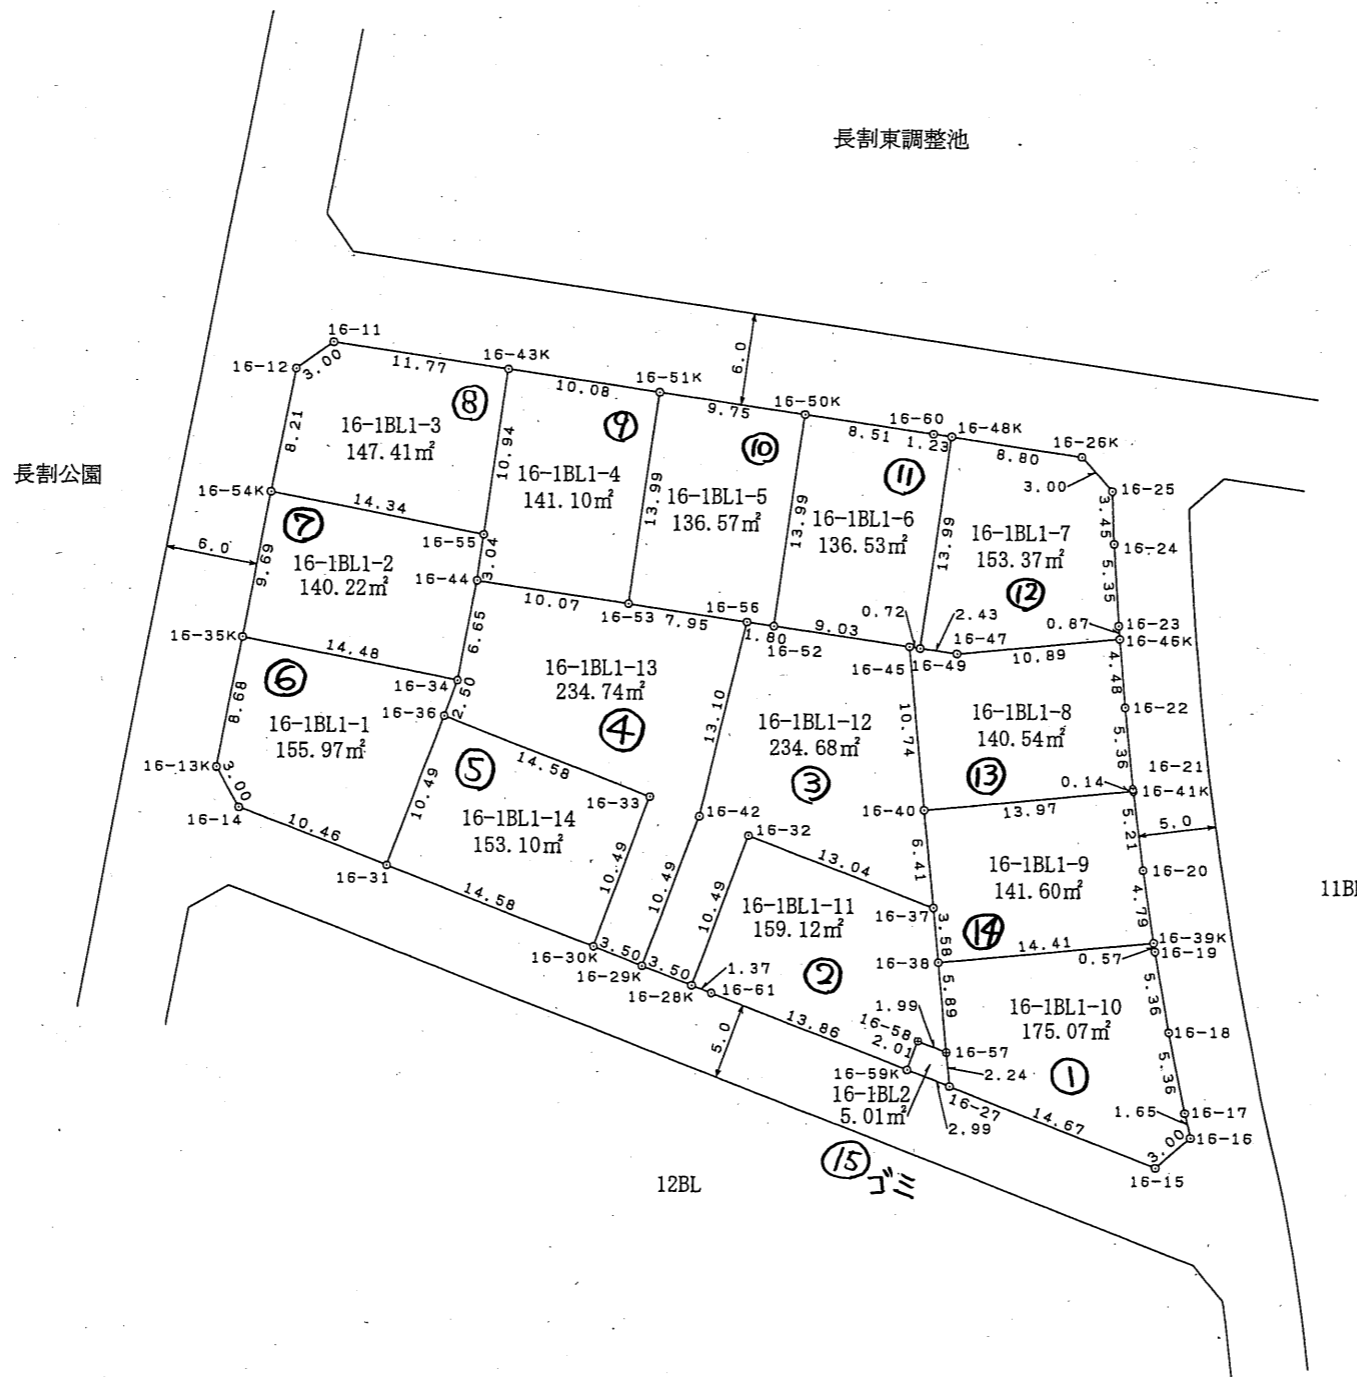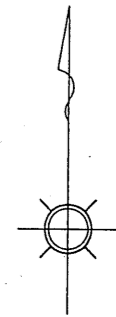

凡 例	
	該当地

凡 例	
⊙	市コンクリート杭
○	民コンクリート杭
田	市 鑄 物
□	市プレート
⊕	民プレート
⊙	市 紙
◇	民 紙
①	計算点


この図面は換地処分時点のもので、現況とは必ずしも一致しないことがあります。換地処分以降の土地の管理は、各権利者が行うもので、境界等に関する紛争等が生じても佐倉市は関与できません。また、この図面を利用することにより発生した損害等について、佐倉市は一切の責任を負いません。

工事名	井野東土地区画整理事業		
図面名	出来形確認測量図		
縮 尺	1/500	街区番号	16-1BL
作成年月	平成20年12月		
作業機関	株式会社 オオバ 東京支店		
計画機関	井野東土地区画整理組合		

施行者：佐倉市井野東土地区画整理組合
(平成23年6月4日換地処分)

出来形確認測量図

S=1:500

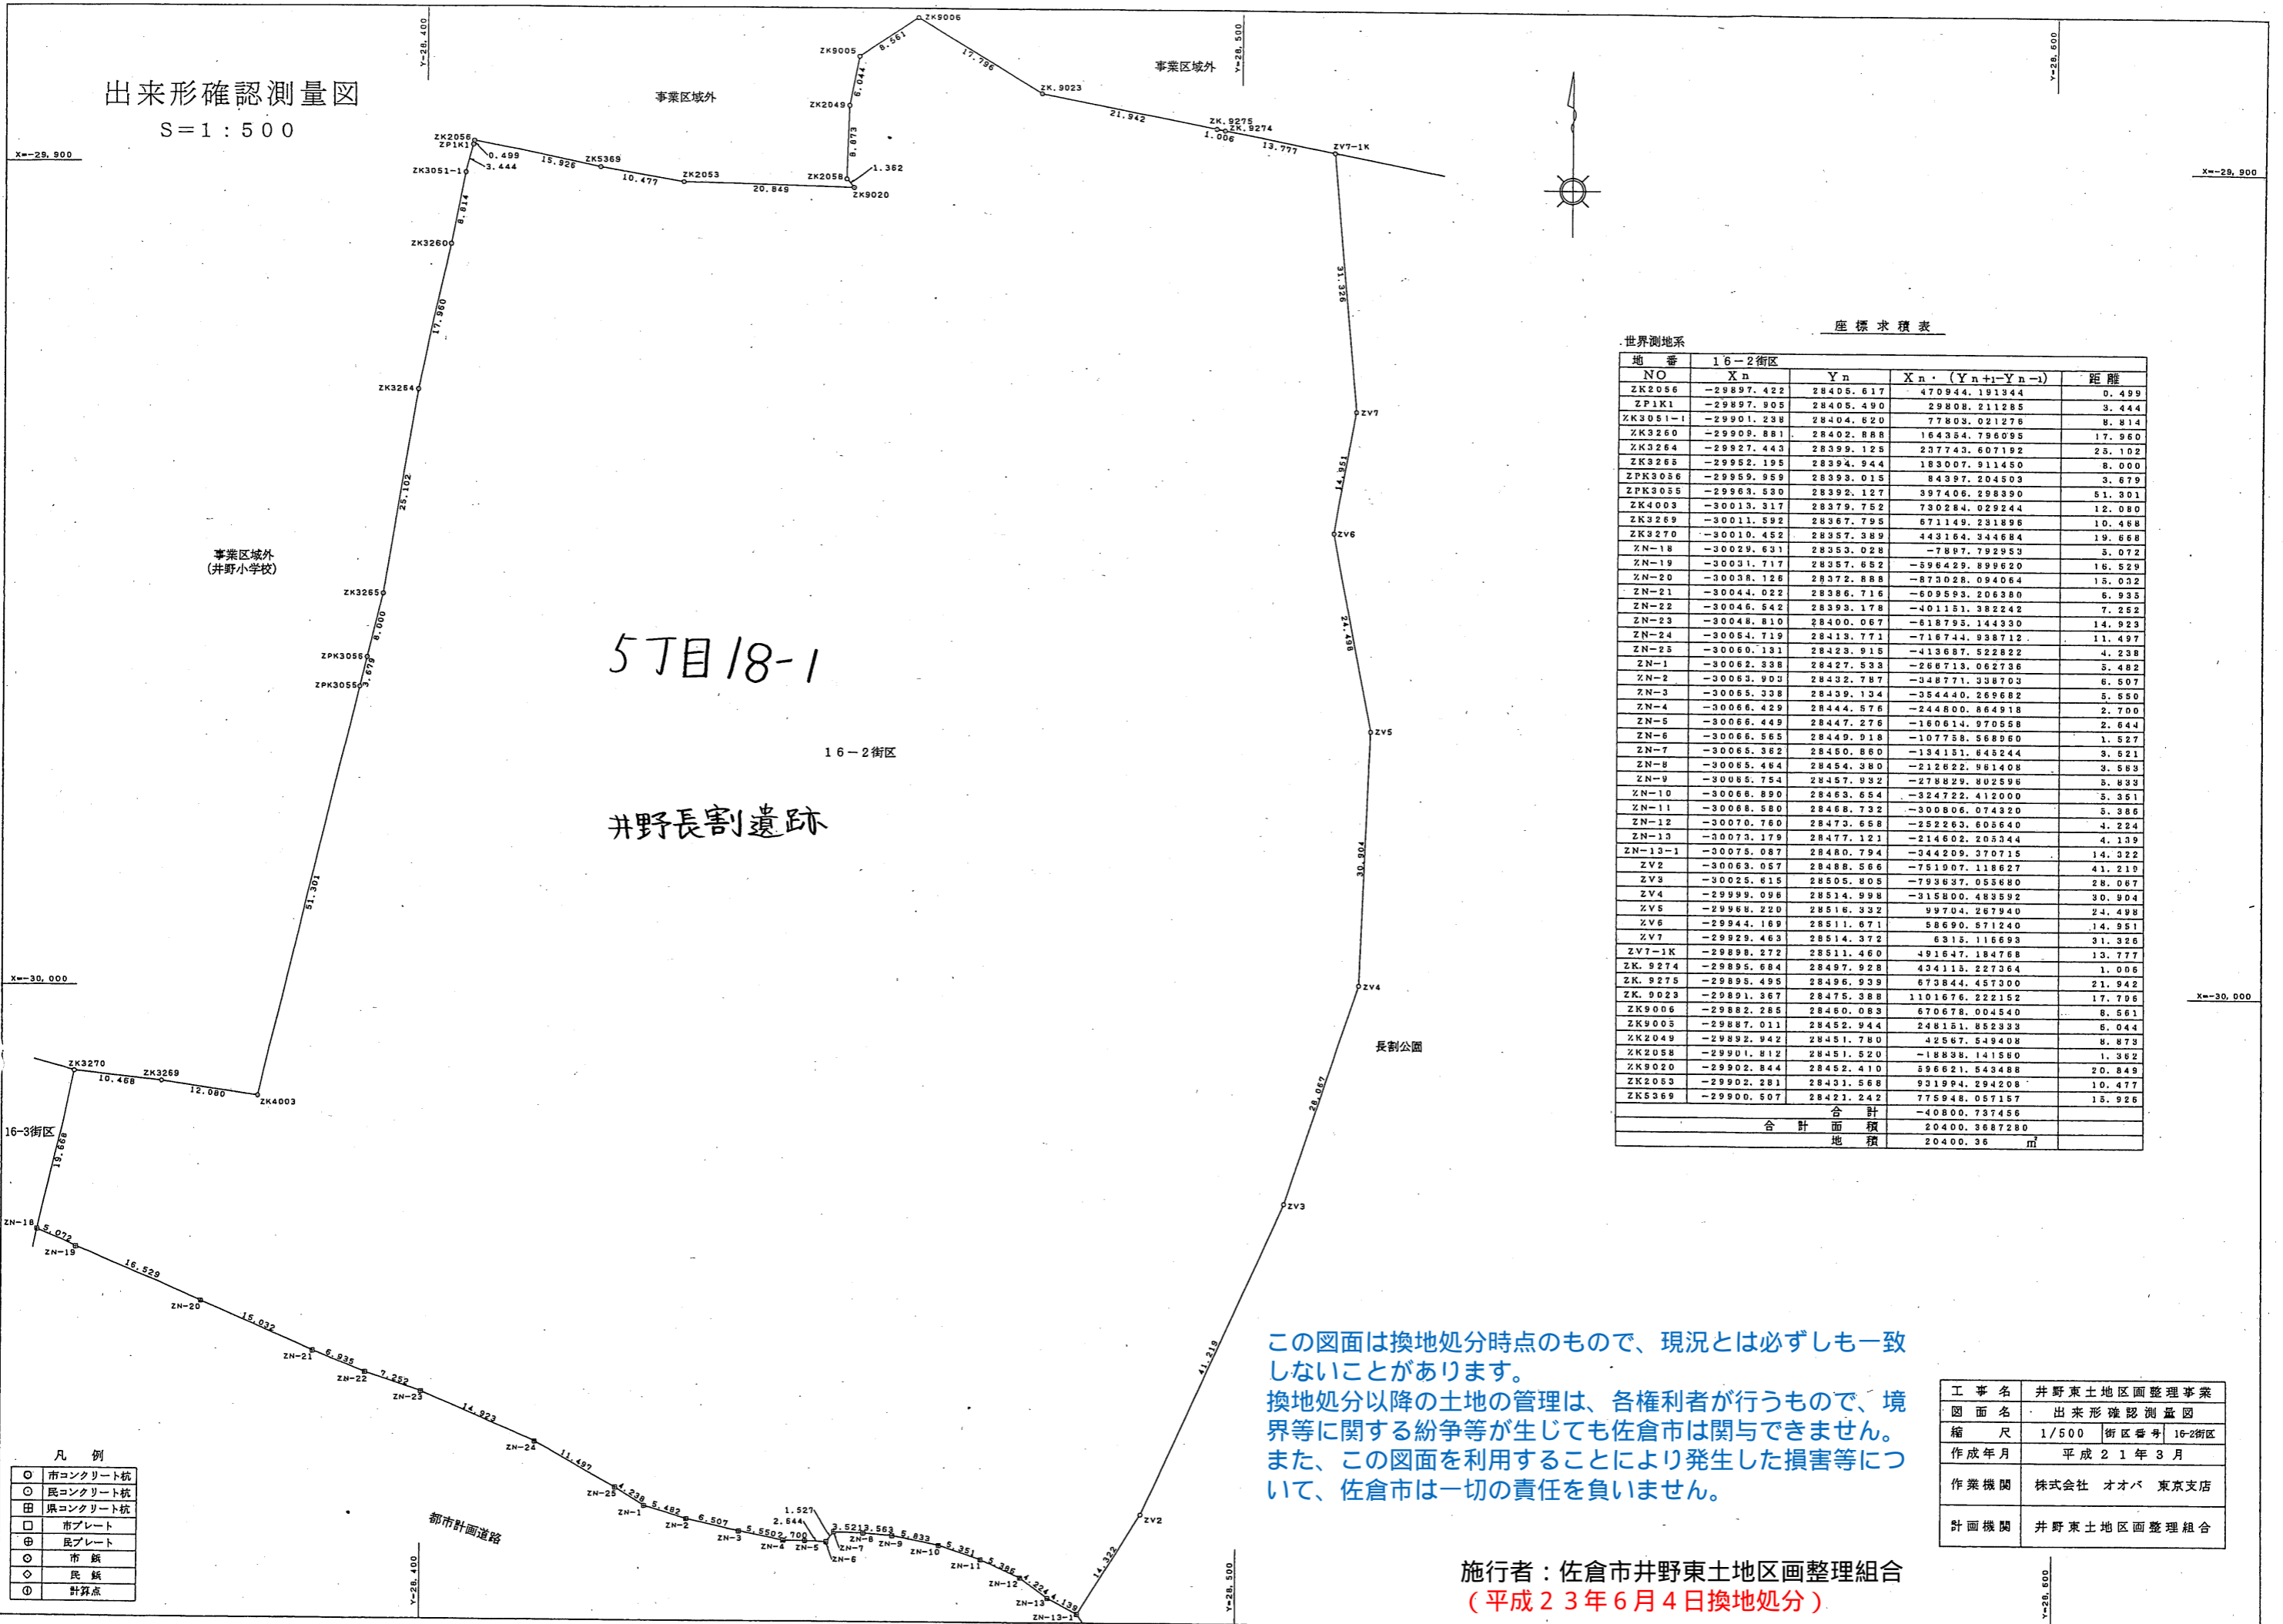

世界測地系 座標求積表

地番	16-2街区	Xn	Yn	Xn · (Yn+1 - Yn-1)	距離
ZK2056		-29897.422	28405.617	470944.191344	0.499
ZP1K1		-29897.905	28405.490	29808.211285	3.444
ZK3051-1		-29901.298	28404.820	77803.021278	8.814
ZK3260		-29908.881	28402.888	164354.796095	17.960
ZK3264		-29927.443	28399.125	237743.607192	25.102
ZK3268		-29952.195	28394.944	183007.911450	8.000
ZPK3056		-29959.959	28393.015	84397.204503	3.679
ZPK3055		-29963.530	28392.127	397406.298390	51.301
ZK4003		-30013.317	28379.752	730284.029244	12.080
ZK3269		-30011.592	28367.795	671149.231896	10.468
ZK3270		-30010.452	28357.389	443164.344684	19.668
ZN-18		-30029.631	28353.028	-7897.792953	5.072
ZN-19		-30031.717	28357.652	-596429.998620	16.529
ZN-20		-30038.126	28372.888	-873028.094054	15.032
ZN-21		-30044.022	28386.716	-609593.206380	6.935
ZN-22		-30046.542	28393.178	-401151.382242	7.252
ZN-23		-30048.810	28400.067	-618795.144330	14.923
ZN-24		-30054.719	28413.771	-716744.938712	11.497
ZN-25		-30060.131	28423.915	-413687.522822	4.238
ZN-1		-30062.338	28427.533	-266713.062736	5.482
ZN-2		-30063.903	28432.787	-348771.338703	6.507
ZN-3		-30065.338	28439.134	-354440.269682	5.550
ZN-4		-30066.429	28444.676	-244800.864918	2.700
ZN-5		-30066.449	28447.276	-160614.970558	2.644
ZN-6		-30066.565	28449.918	-107758.568060	1.527
ZN-7		-30065.362	28450.880	-134151.646244	3.521
ZN-8		-30065.464	28454.380	-212622.981408	3.583
ZN-9		-30065.754	28457.932	-278829.802598	5.833
ZN-10		-30066.890	28463.654	-324722.412000	5.351
ZN-11		-30068.580	28468.732	-300806.074320	5.386
ZN-12		-30070.760	28473.658	-252263.605640	4.224
ZN-13		-30073.179	28477.121	-214602.206344	4.139
ZN-13-1		-30075.087	28480.794	-344209.370716	14.022
ZV2		-30063.067	28488.566	-761907.118627	41.219
ZV3		-30025.815	28505.805	-793637.055680	28.087
ZV4		-29999.098	28514.998	-315800.483592	30.904
ZV5		-29968.220	28516.332	99704.267940	24.498
ZV6		-29944.169	28511.671	58690.671240	14.951
ZV7		-29929.463	28514.372	6315.116693	31.326
ZV7-1K		-29898.272	28511.460	491647.184768	13.777
ZK.9274		-29895.684	28497.928	434115.227364	1.006
ZK.9275		-29895.495	28496.939	673844.457300	21.942
ZK.9023		-29891.367	28475.388	1101676.222152	17.796
ZK9006		-29882.285	28460.083	670678.004540	8.561
ZK9005		-29887.011	28462.944	248151.852333	6.044
ZK2049		-29892.942	28451.780	42567.549408	8.873
ZK2058		-29901.812	28451.520	-18838.141560	1.362
ZK9020		-29902.844	28452.410	596621.543488	20.849
ZK2053		-29902.281	28431.568	931994.294208	10.477
ZK5369		-29900.507	28421.242	775948.057157	15.926
合計				-40800.737456	
合計面積				20400.3687280	
地積				20400.36	m ²

この図面は換地処分時点のもので、現況とは必ずしも一致しないことがあります。
換地処分以降の土地の管理は、各権利者が行うもので、境界等に関する紛争等が生じても佐倉市は関与できません。
また、この図面を利用することにより発生した損害等について、佐倉市は一切の責任を負いません。

工事名	井野東土地区画整理事業
図面名	出来形確認測量図
縮尺	1/500 街区番号 16-2街区
作成年月	平成21年3月
作業機関	株式会社 オオバ 東京支店
計画機関	井野東土地区画整理組合

施行者：佐倉市井野東土地区画整理組合
(平成23年6月4日換地処分)

- 凡例
- 市コンクリート杭
 - 民コンクリート杭
 - 田 県コンクリート杭
 - 市プレート
 - ⊕ 民プレート
 - 市旗
 - ◇ 民旗
 - ⊙ 計算点

